

福岡都市計画事業伊都土地区画整理事業

出来形確認測量図



S=1:500  
単位 m

30-1街区

街区面積 1,537.34m<sup>2</sup>

画地面積 1,537.31m<sup>2</sup>

西都一丁目

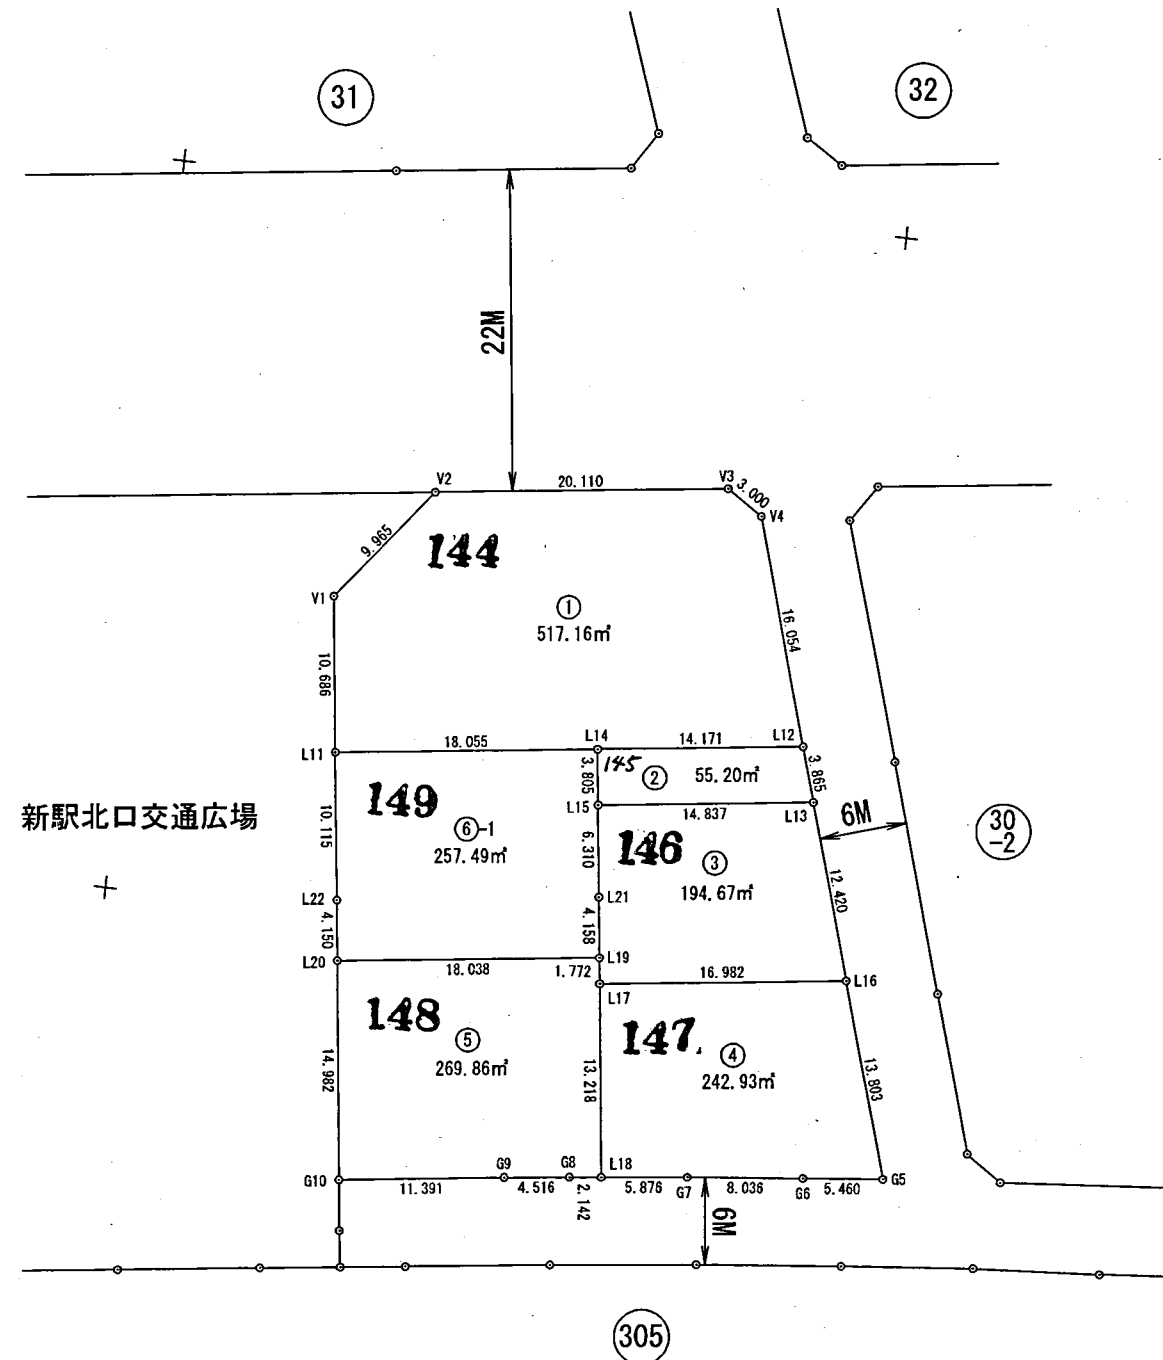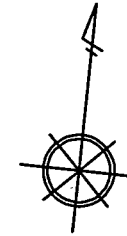

この図面は、換地処分時の画地を示すものに過ぎず、  
現地の境界を証明するものではありません。  
福岡市住宅都市局都市づくり推進部伊都区画整理事務所

平成26年6月

世界測地系