
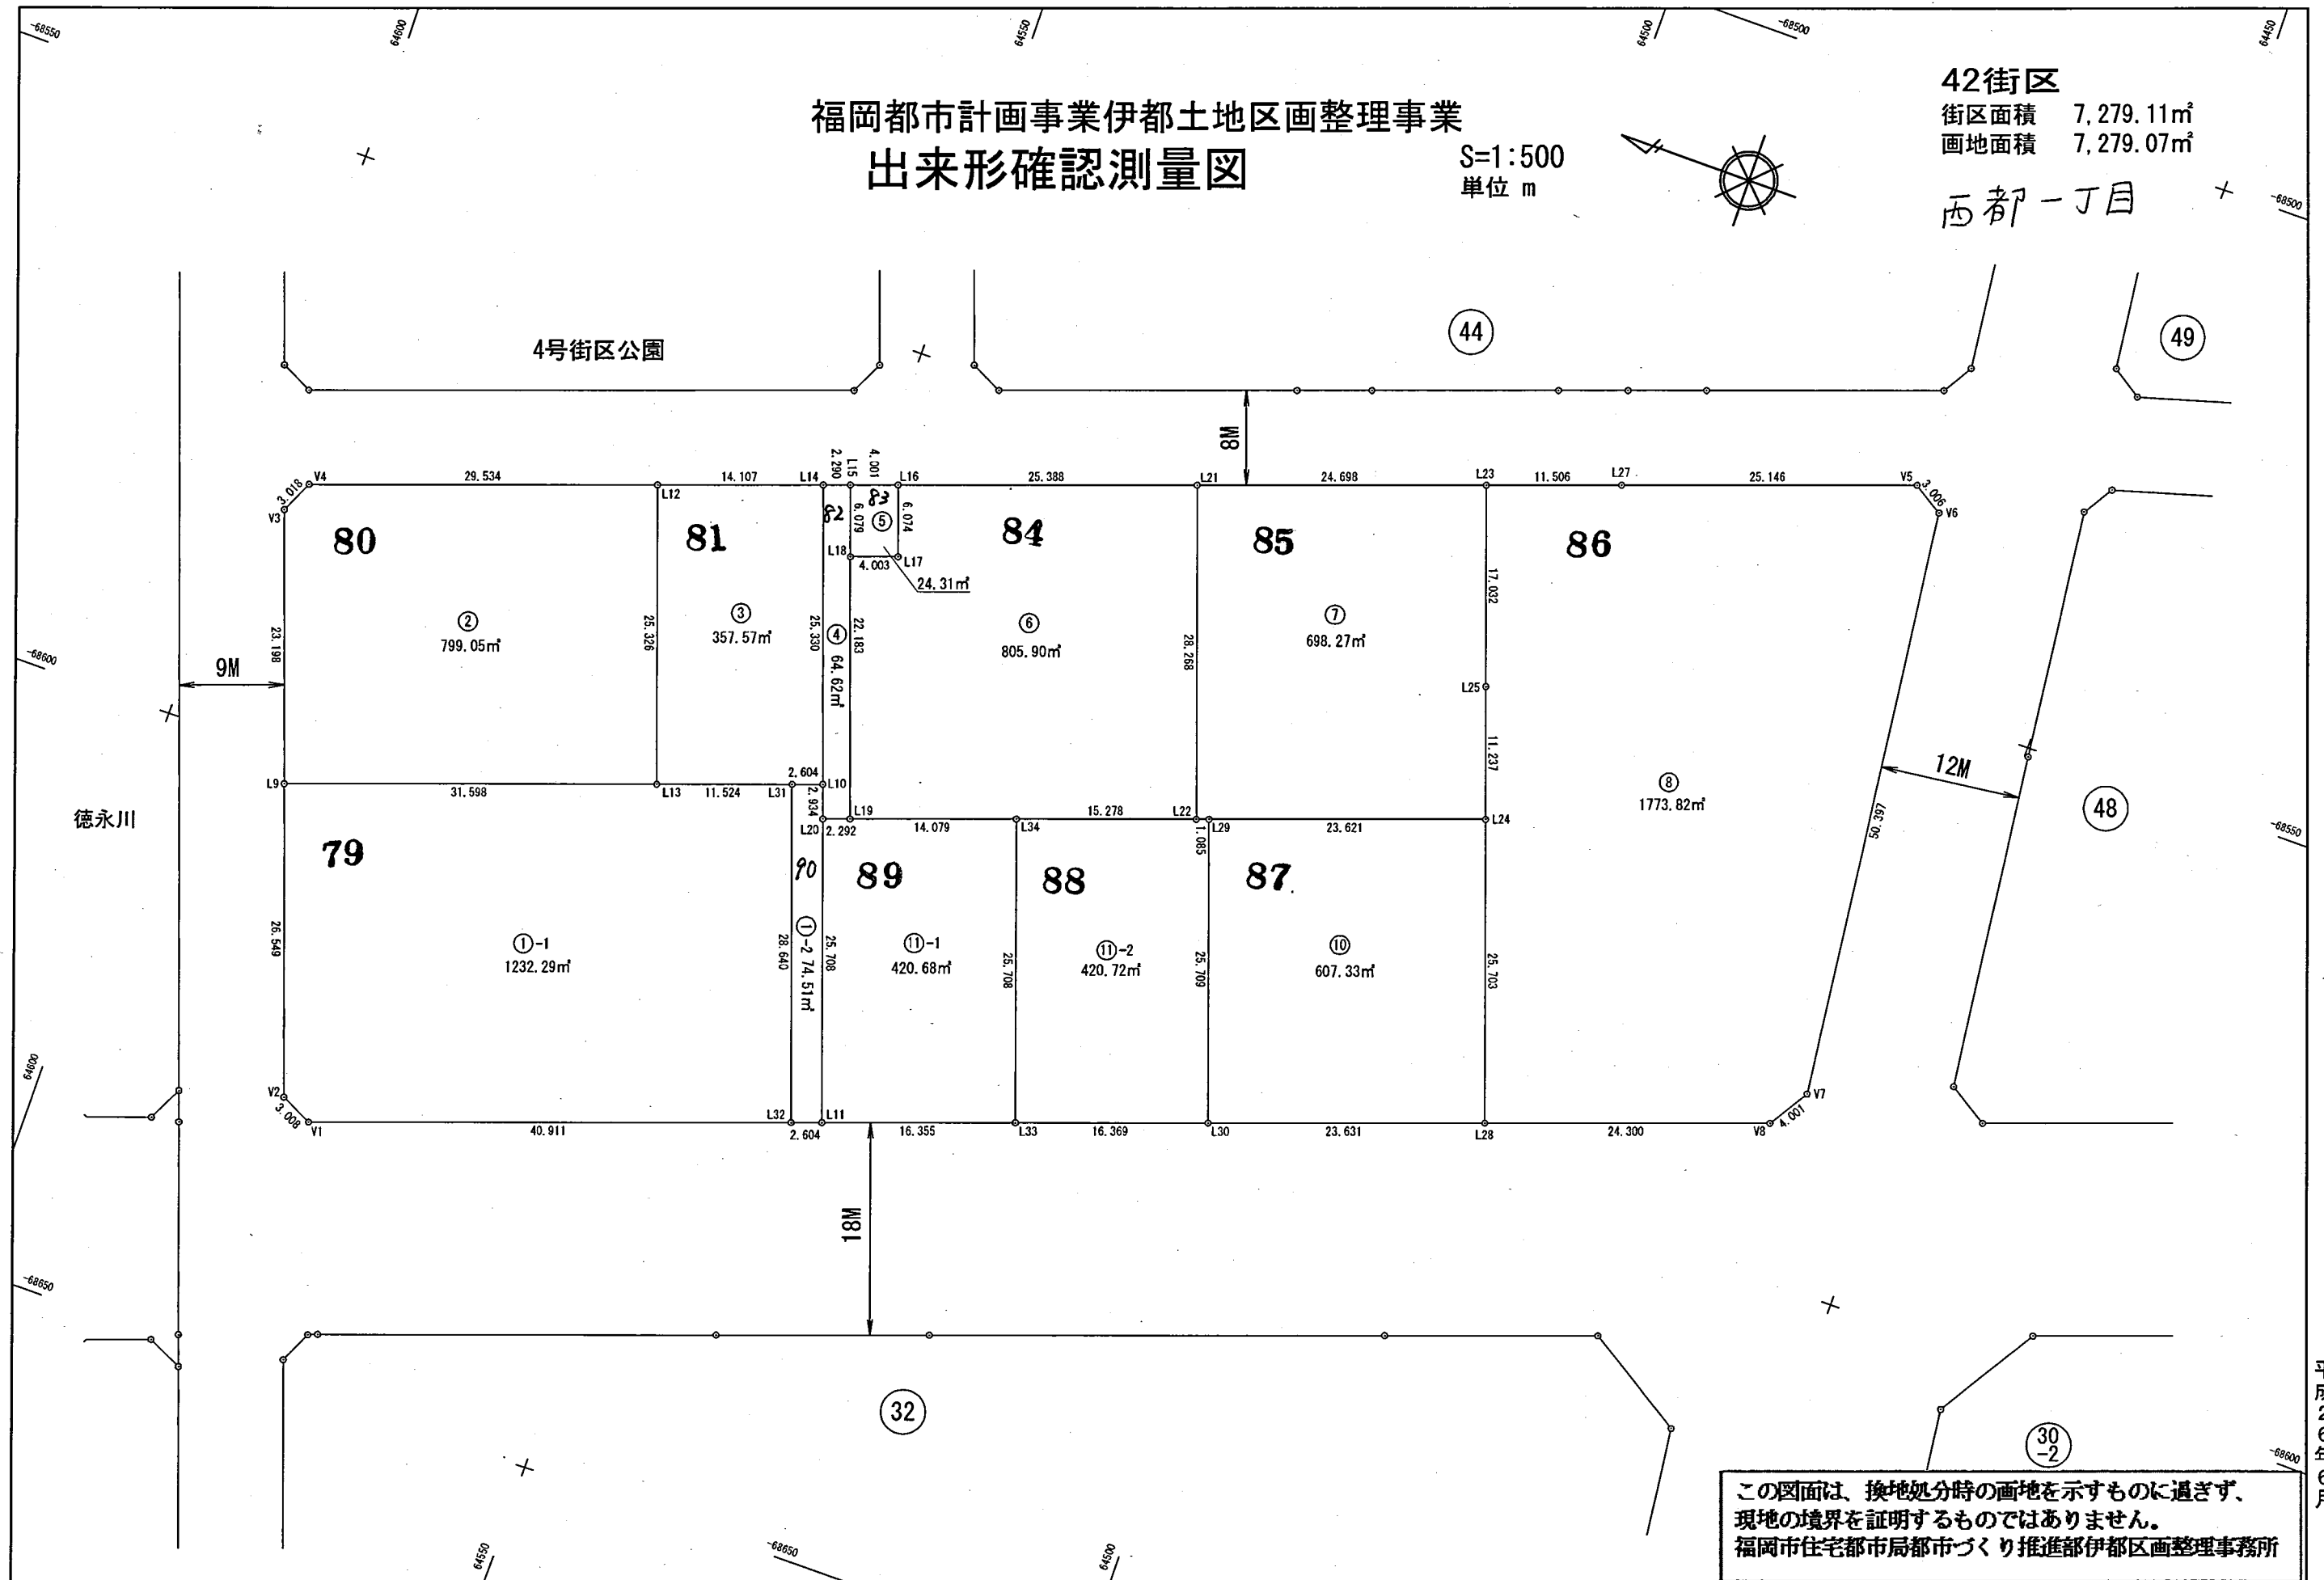


S=1:500
單位 m

西都一丁目

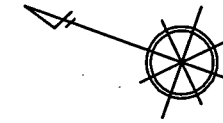

平成26年6月

世界測地系