



福岡都市計画事業伊都土地区画整理事業

× 出来形確認測量図 S=1:500  
単位 m

西都一丁目

32街区

街区面積 5,606.27㎡  
画地面積 5,606.25㎡

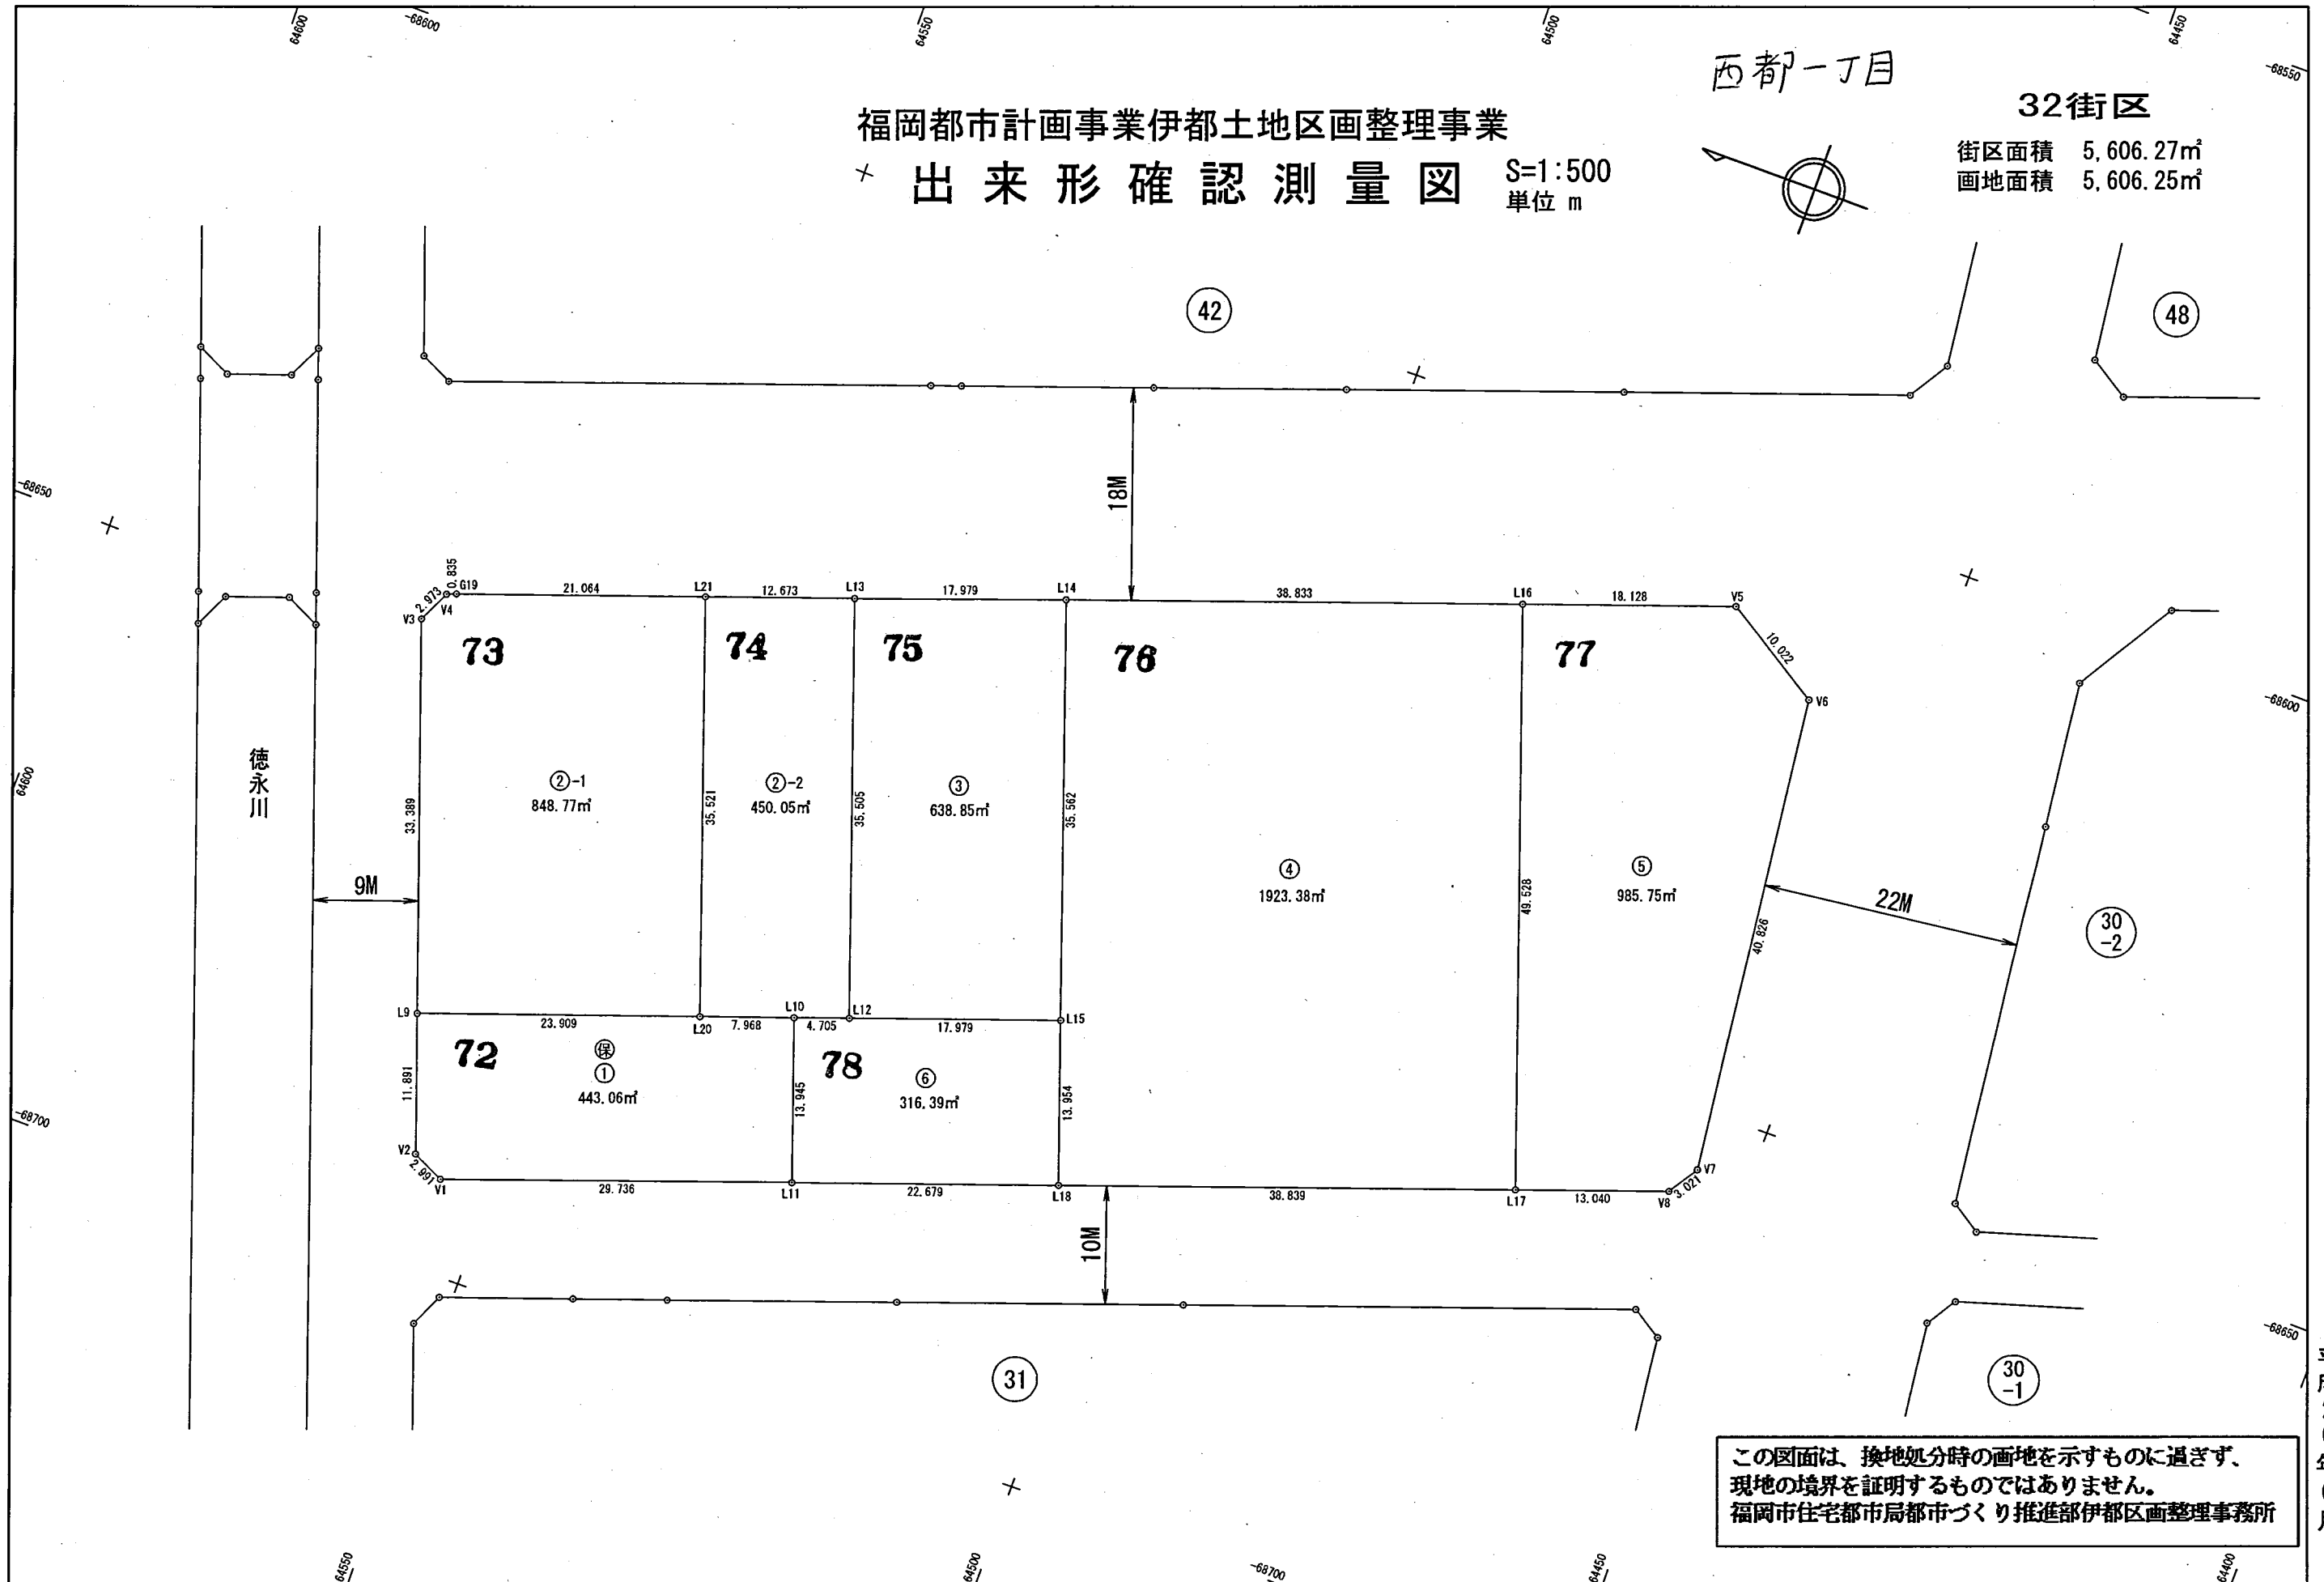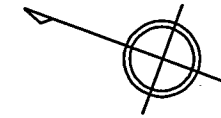

この図面は、換地処分時の画地を示すものに過ぎず、  
現地の境界を証明するものではありません。  
福岡市住宅都市局都市づくり推進部伊都区画整理事務所

平成26年6月

世界測地系