


福岡都市計画事業伊都土地区画整理事業
出来形確認測量図


S=1:500
単位 m

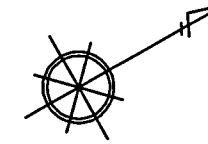

58街区

街区面積 4,924.56㎡
画地面積 4,924.53㎡

西都二丁目

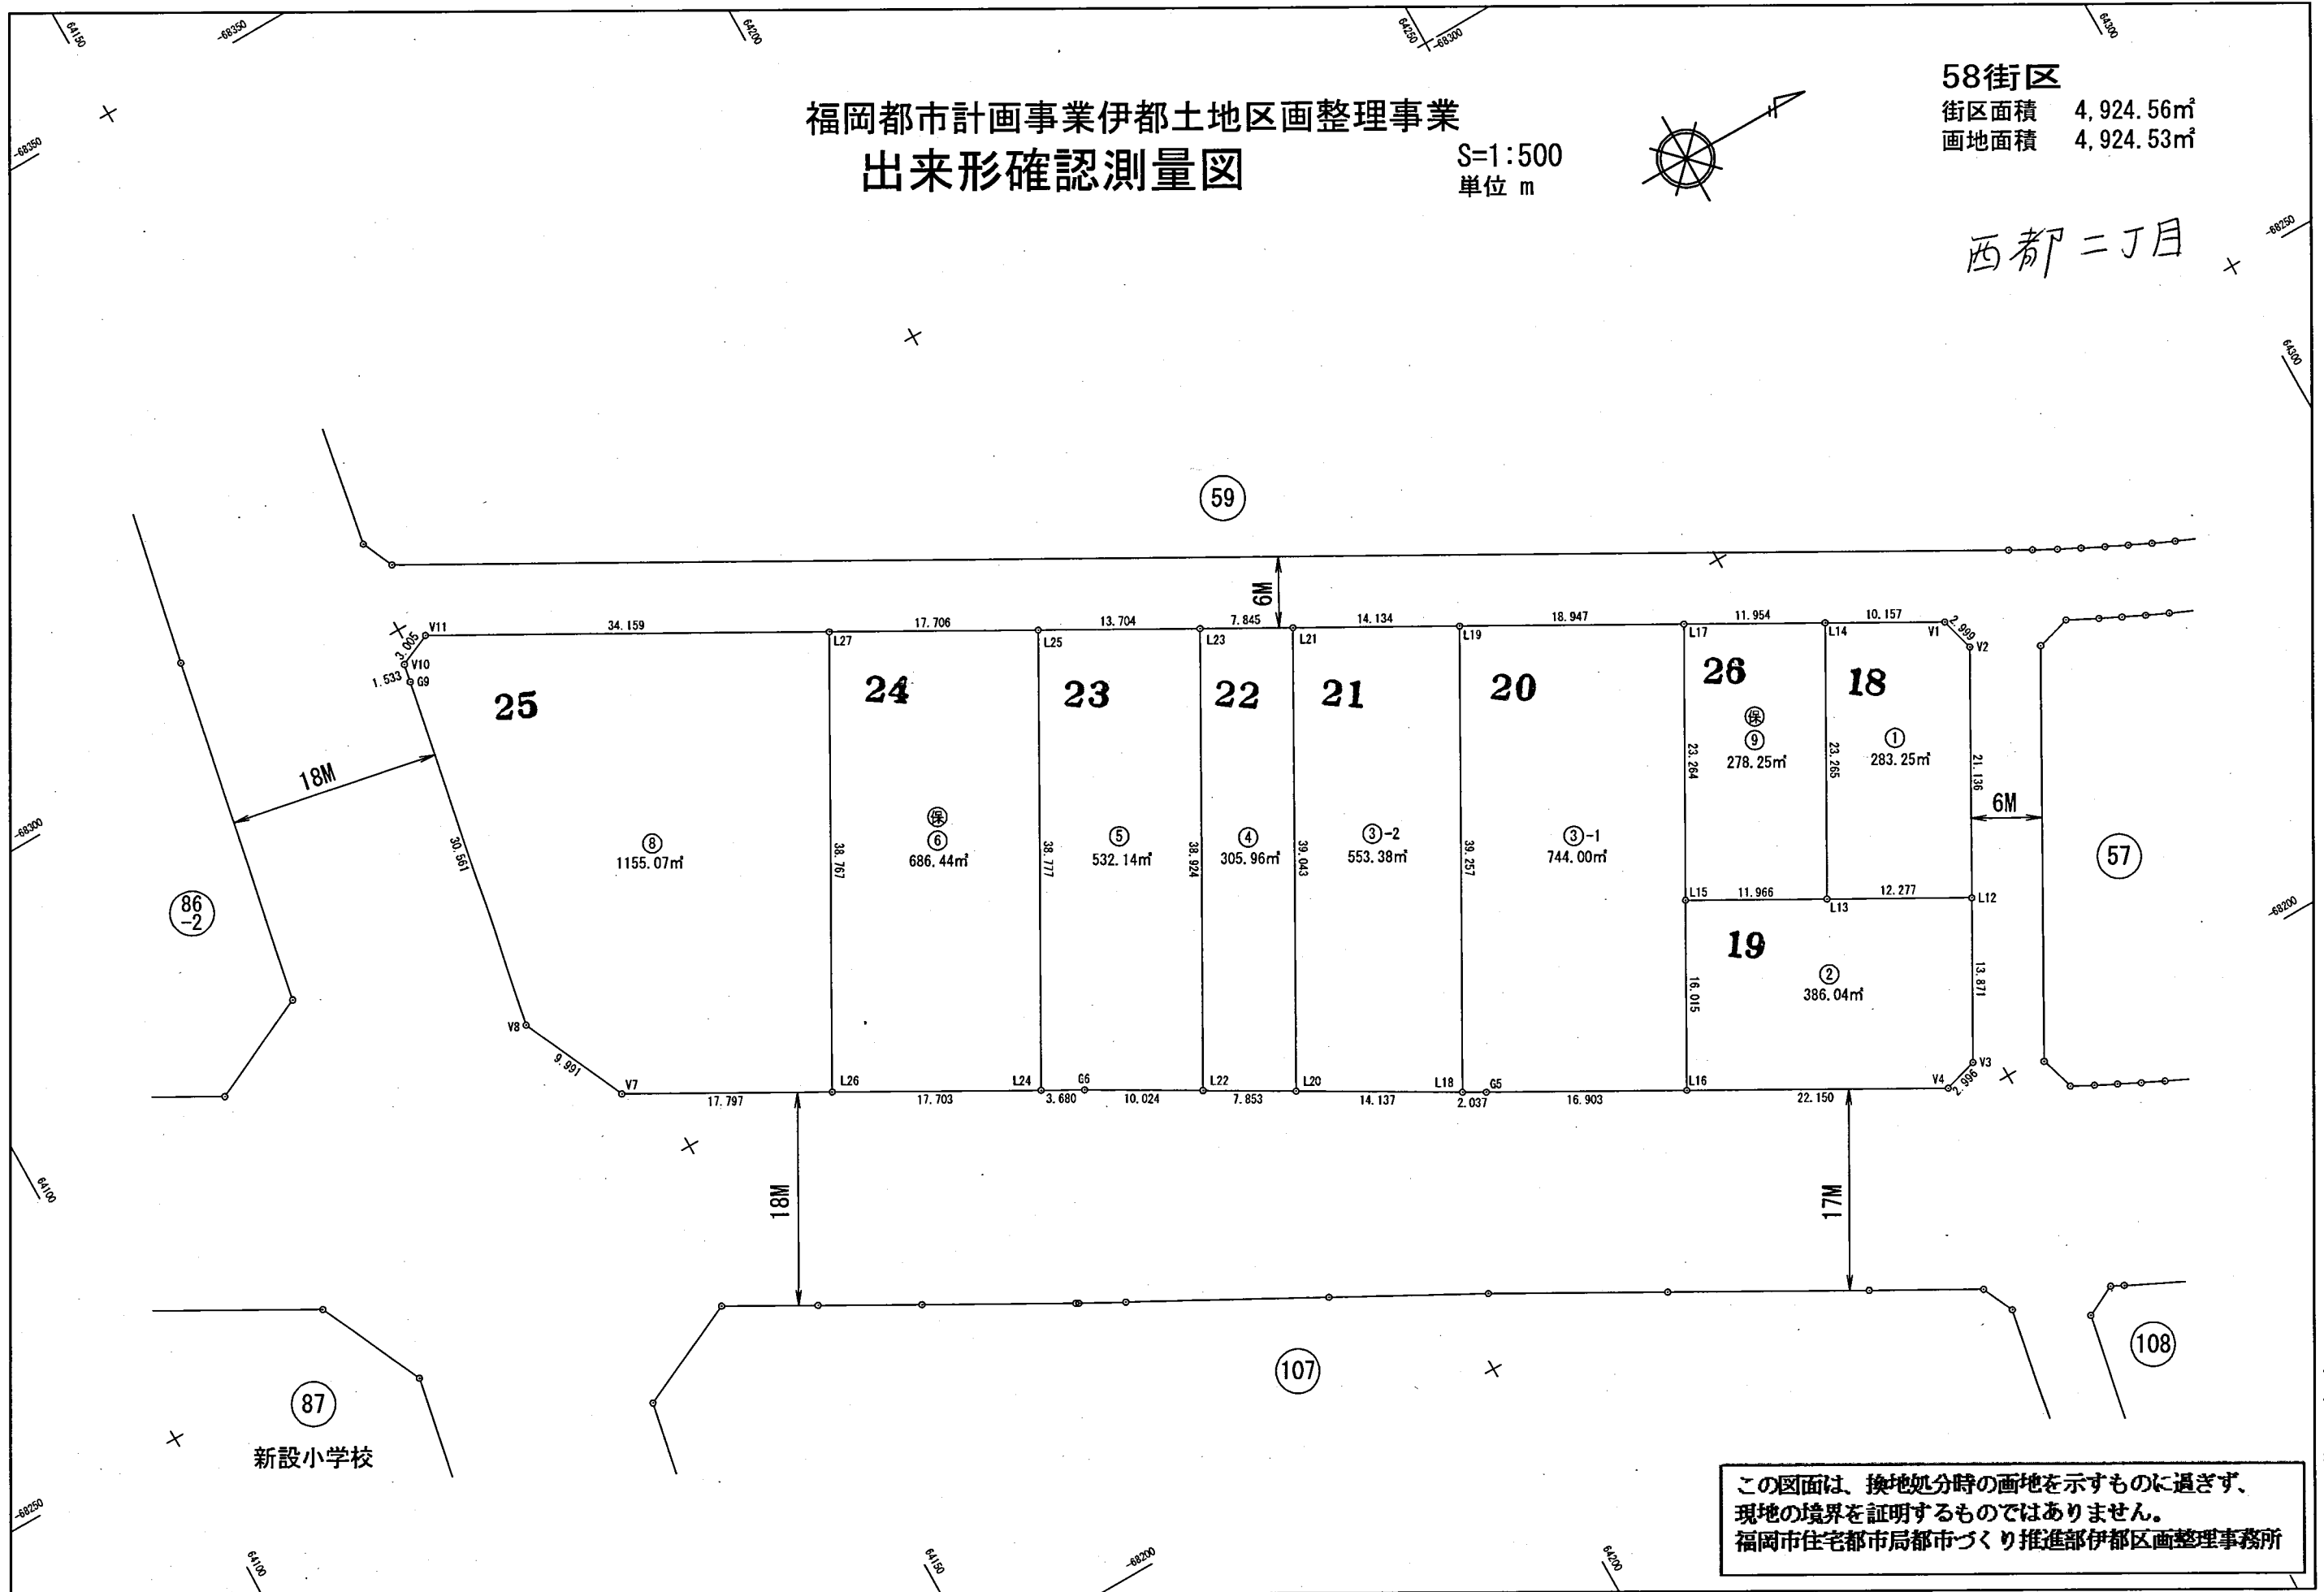

平成24年3月

世界測地系