


福岡都市計画事業伊都土地区画整理事業
出来形確認測量図

S=1:1000
単位 m

59街区
街区面積 45,096.13㎡
画地面積

西都二丁目

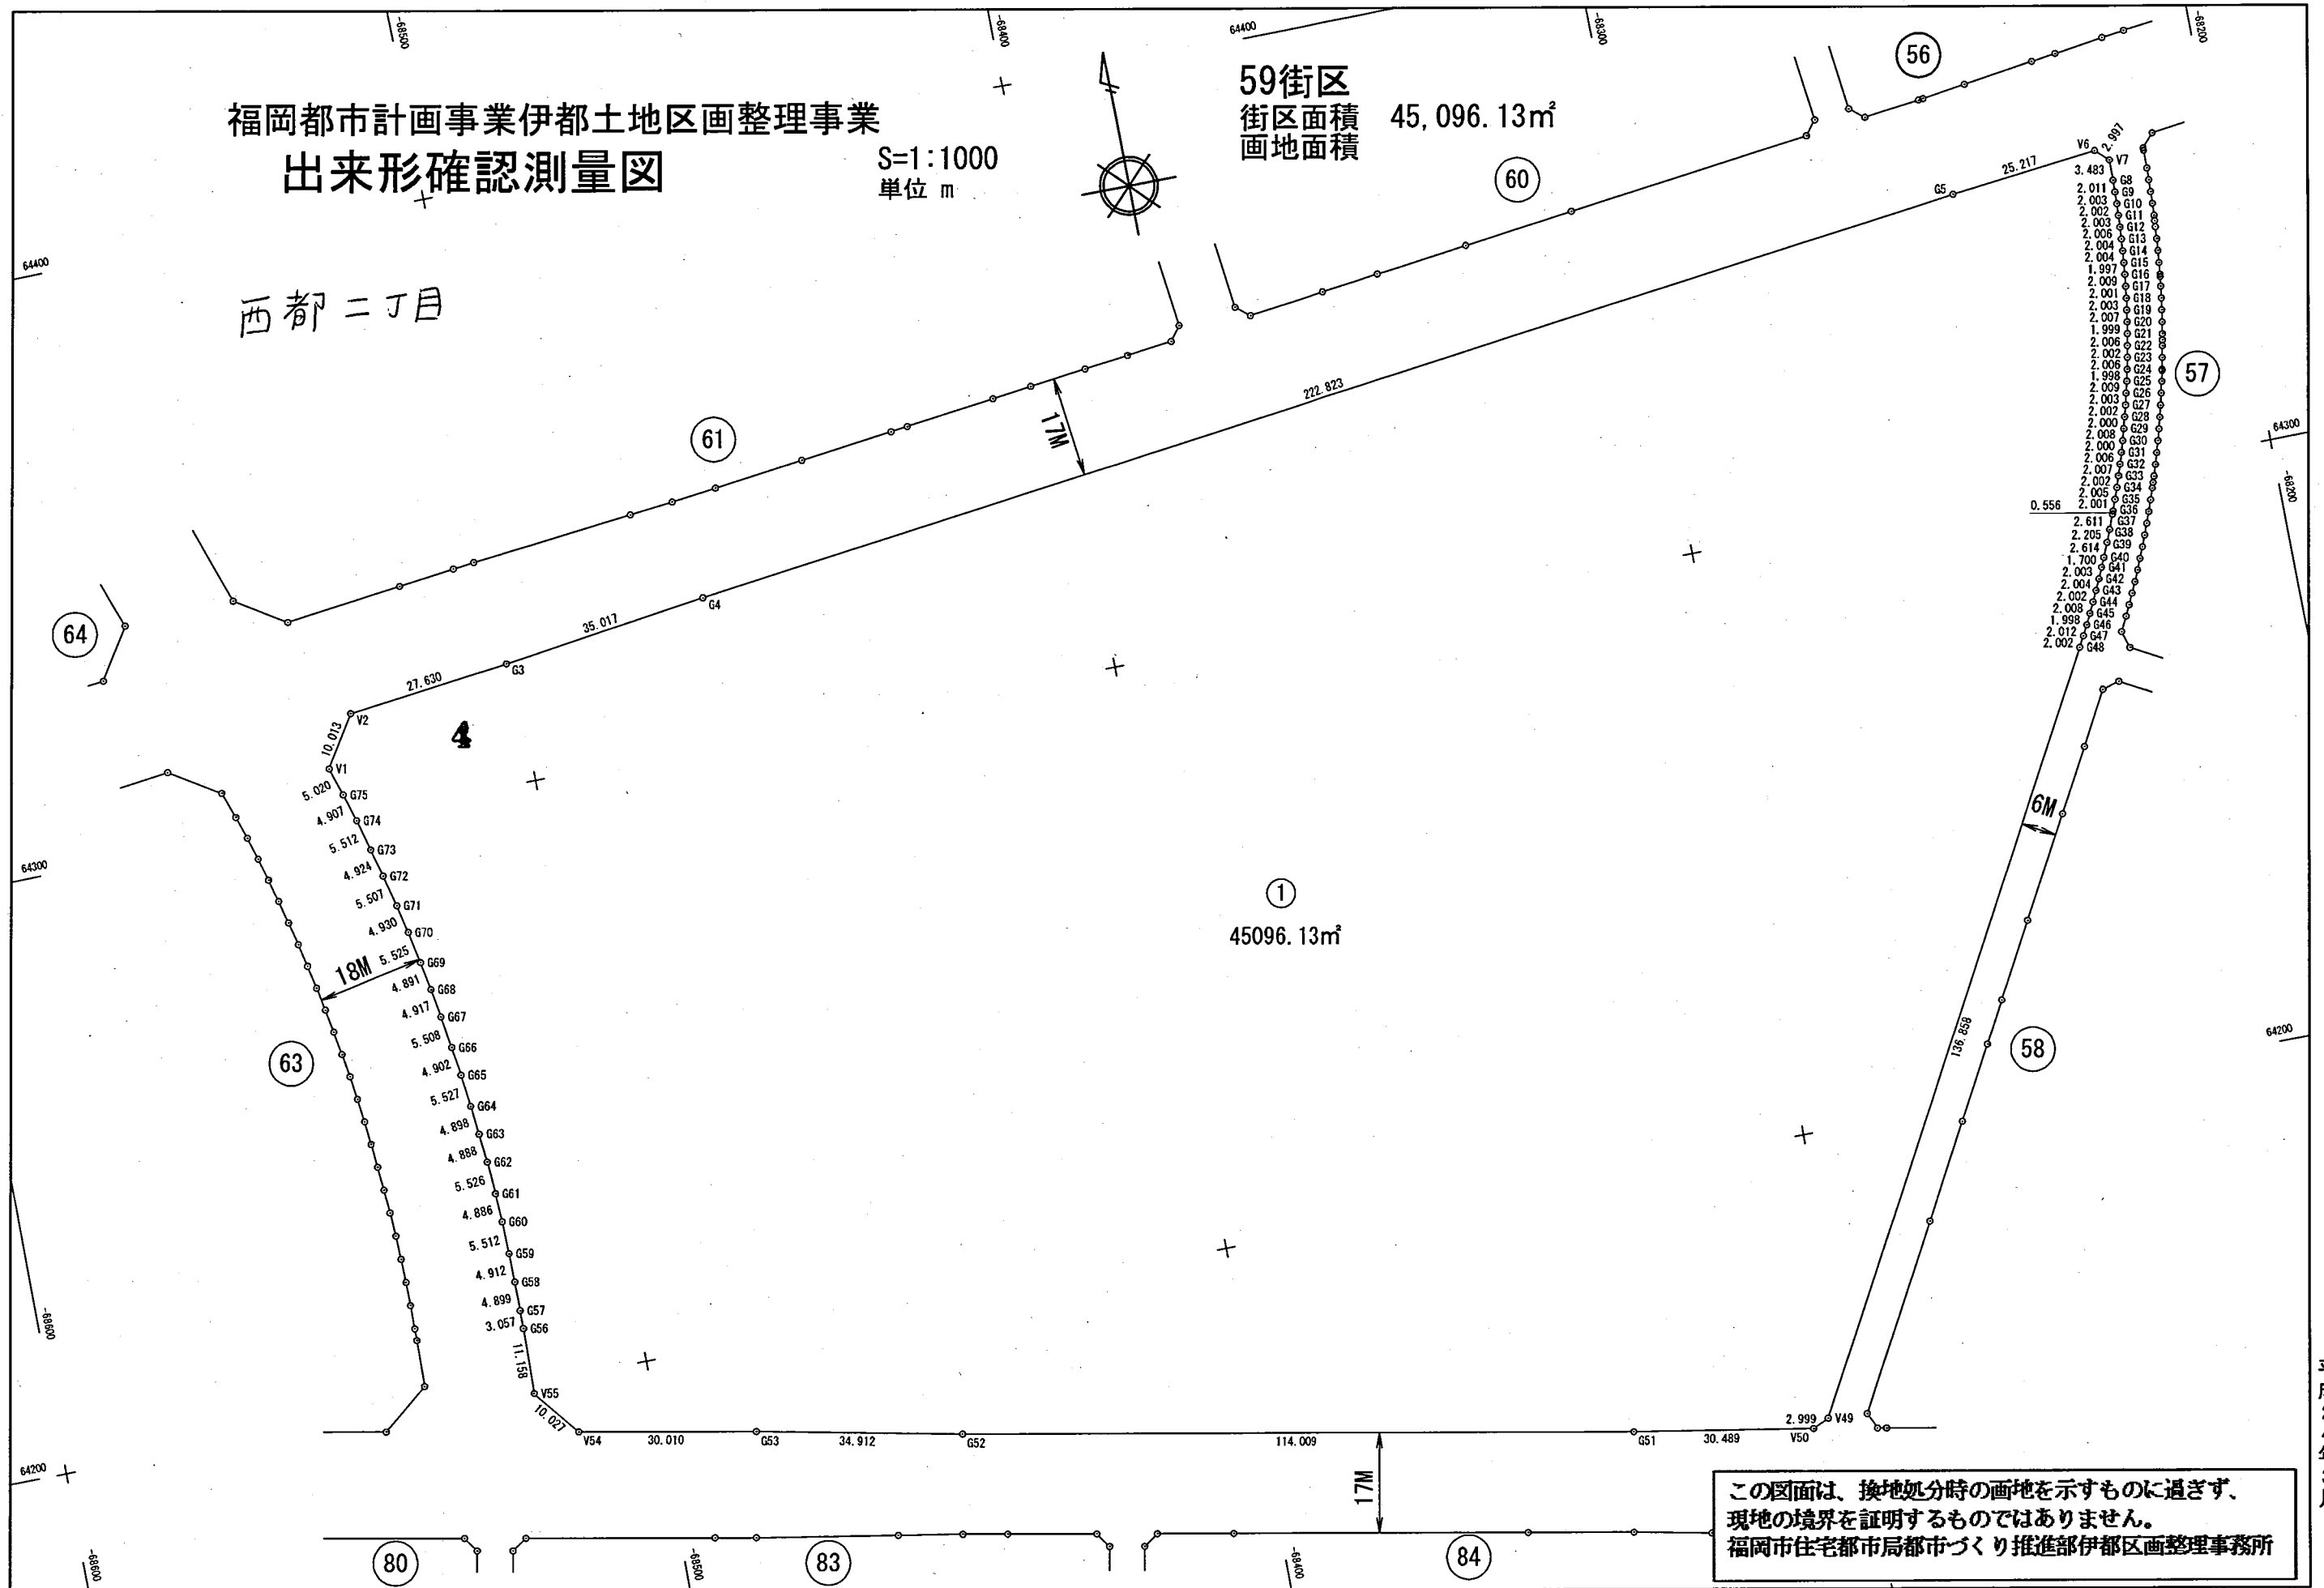

縮尺 1 : 1000

世界測地系

平成24年3月