

福岡都市計画事業伊都土地区画整理事業 出来形確認測量図


S=1 : 500
単位 m



115街区

街区面積 3,432.12m²
画地面積 3,432.10m²

西都二丁目

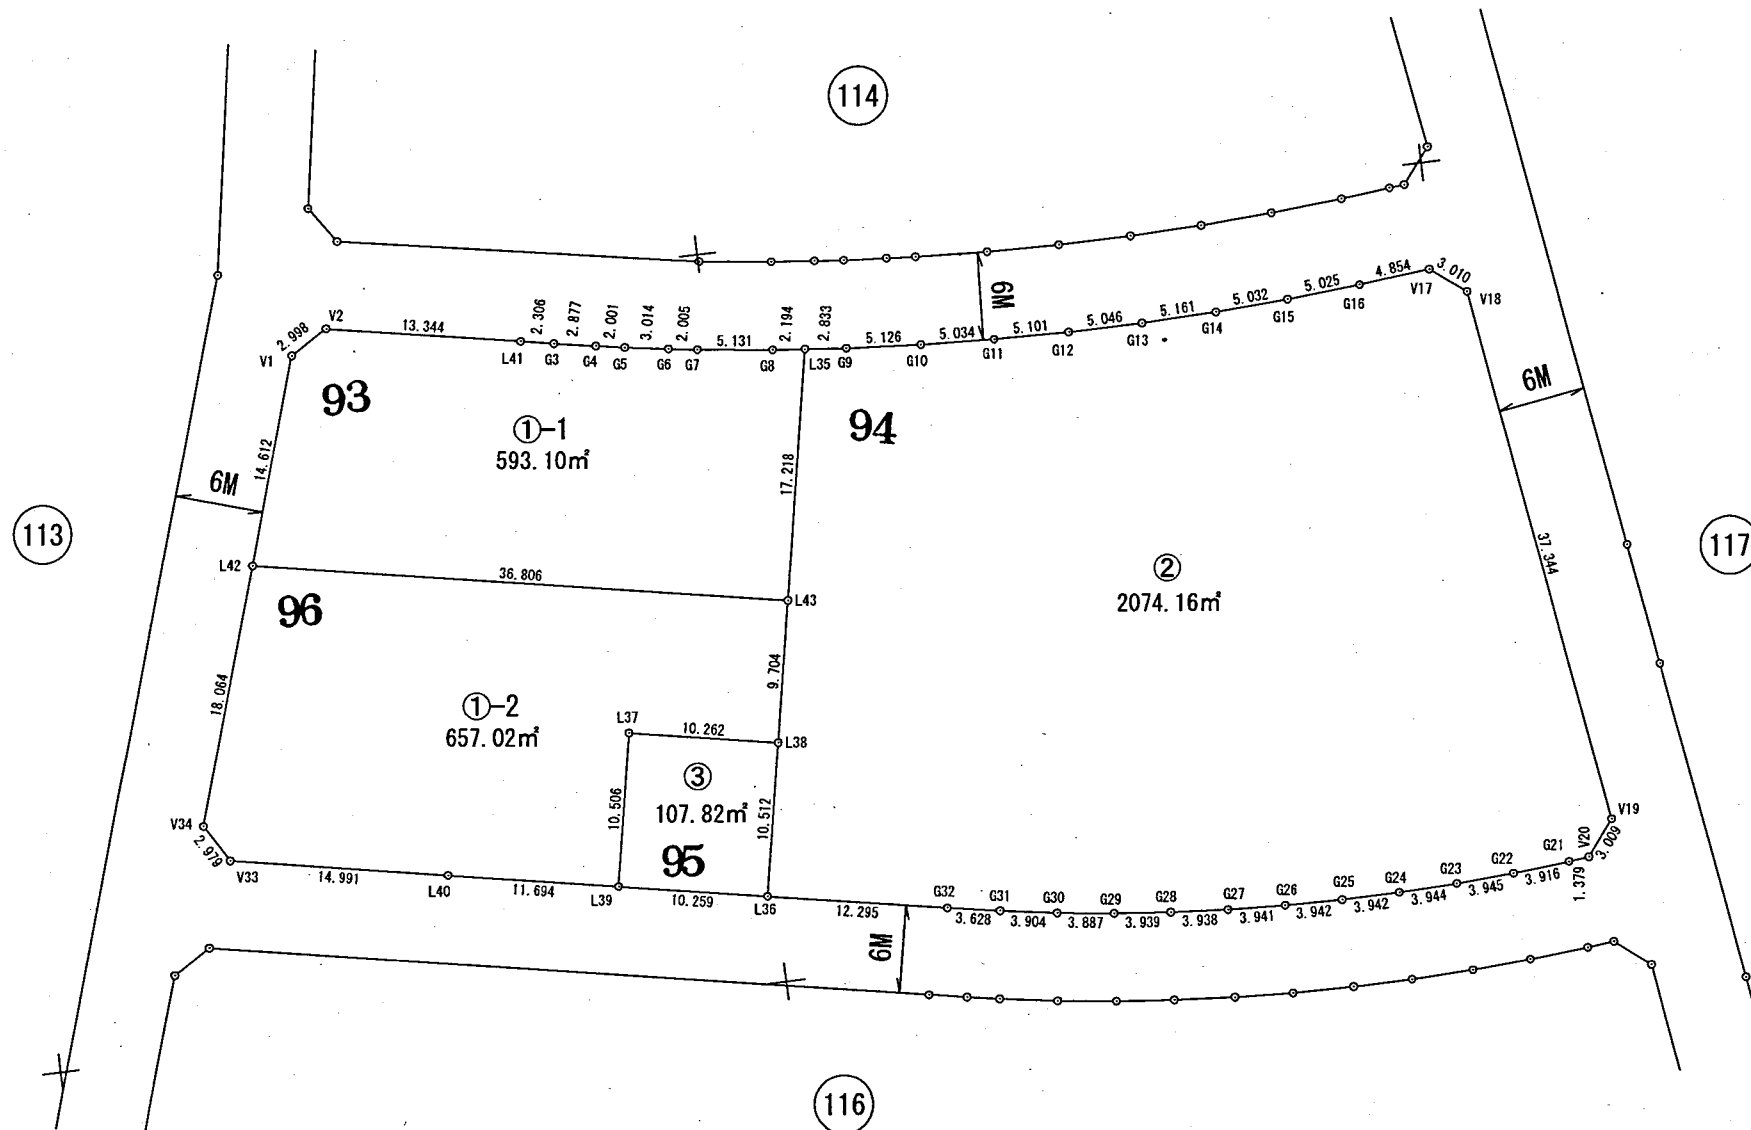

この図面は、換地処分時の画地を示すものに過ぎず、
現地の境界を証明するものではありません。
福岡市住宅都市局都市づくり推進部伊都区画整理事務所

世界測地系

平成25年1月