


單位：m

13
14

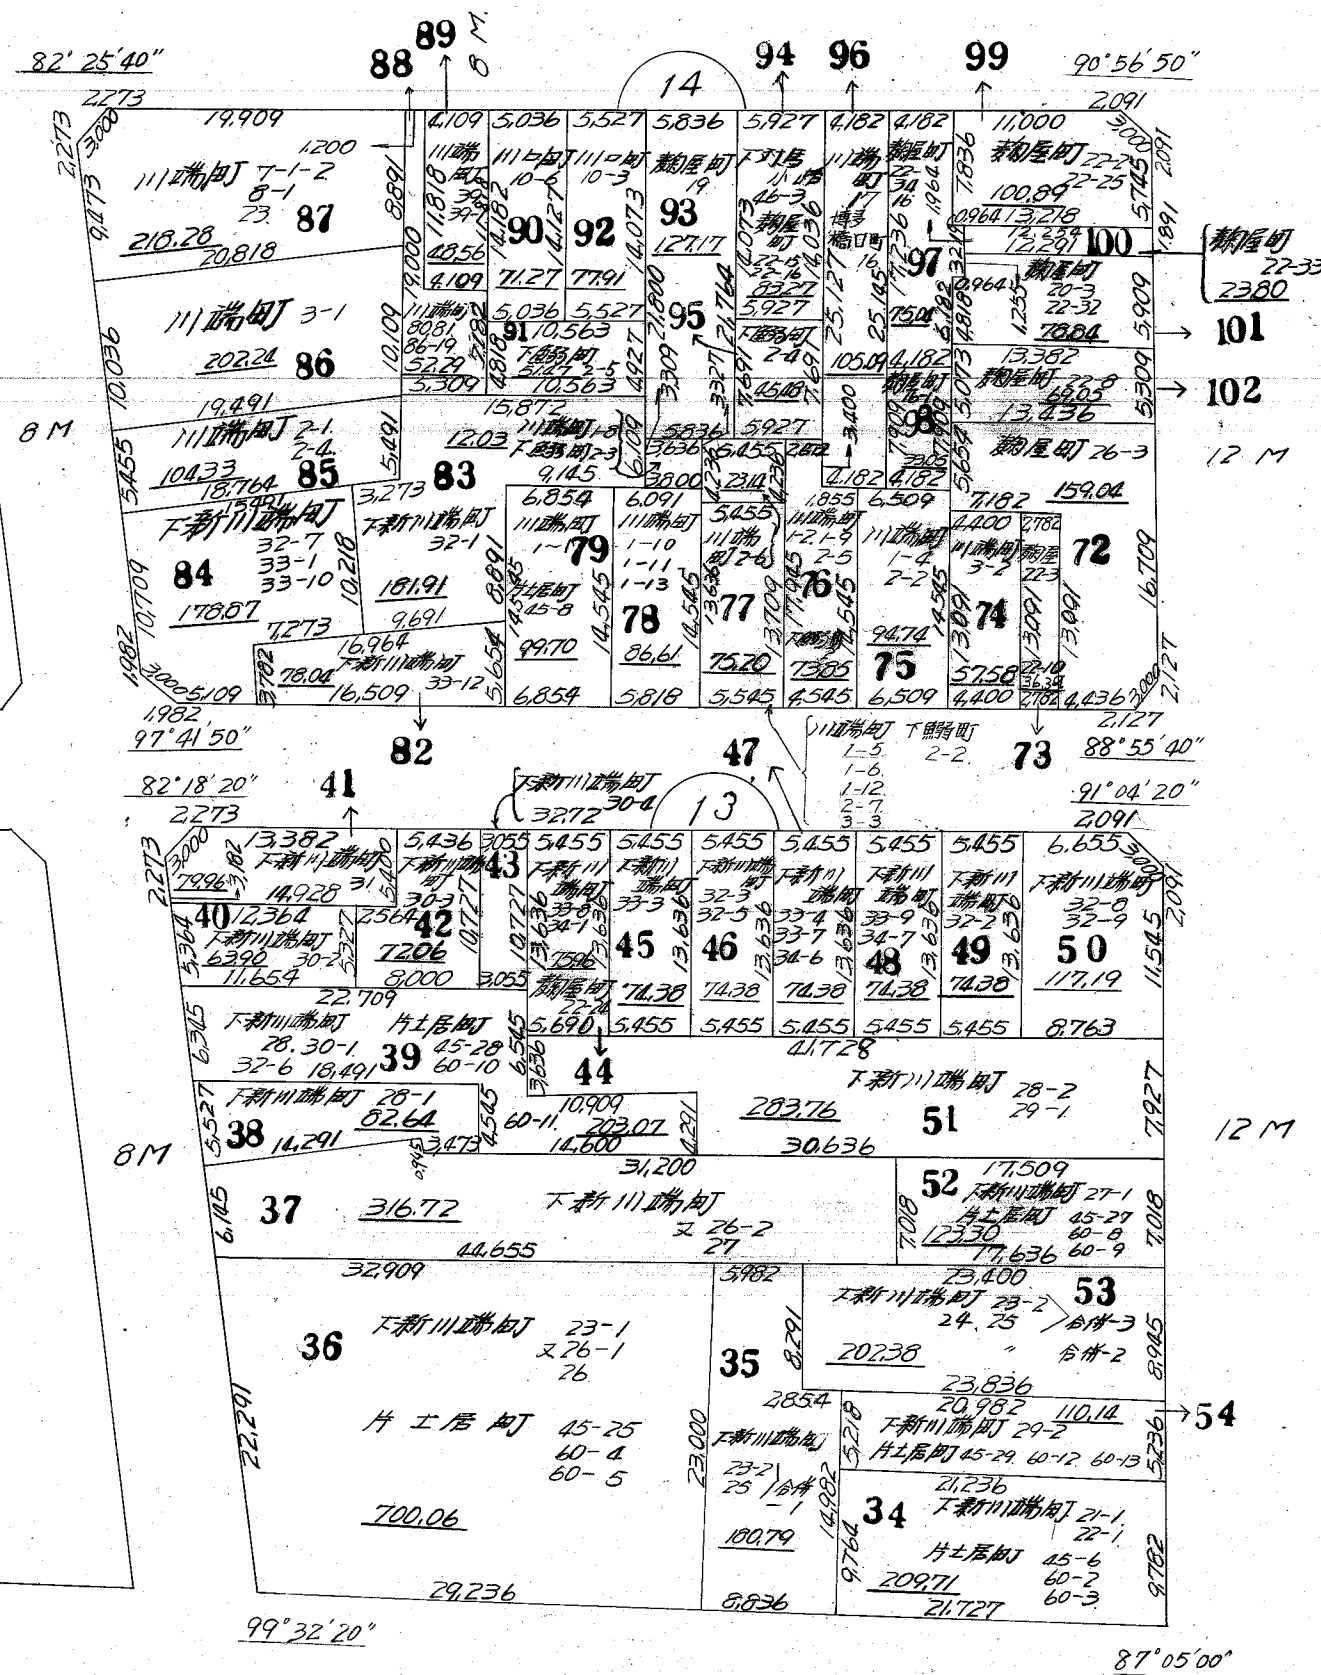

下川端町

13.

14