



## 出来形確認測量図

S=1:500  
單位 m

街区面積	2,813.11m <sup>2</sup>
画地面積	2,813.04m <sup>2</sup>

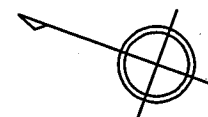

德永北

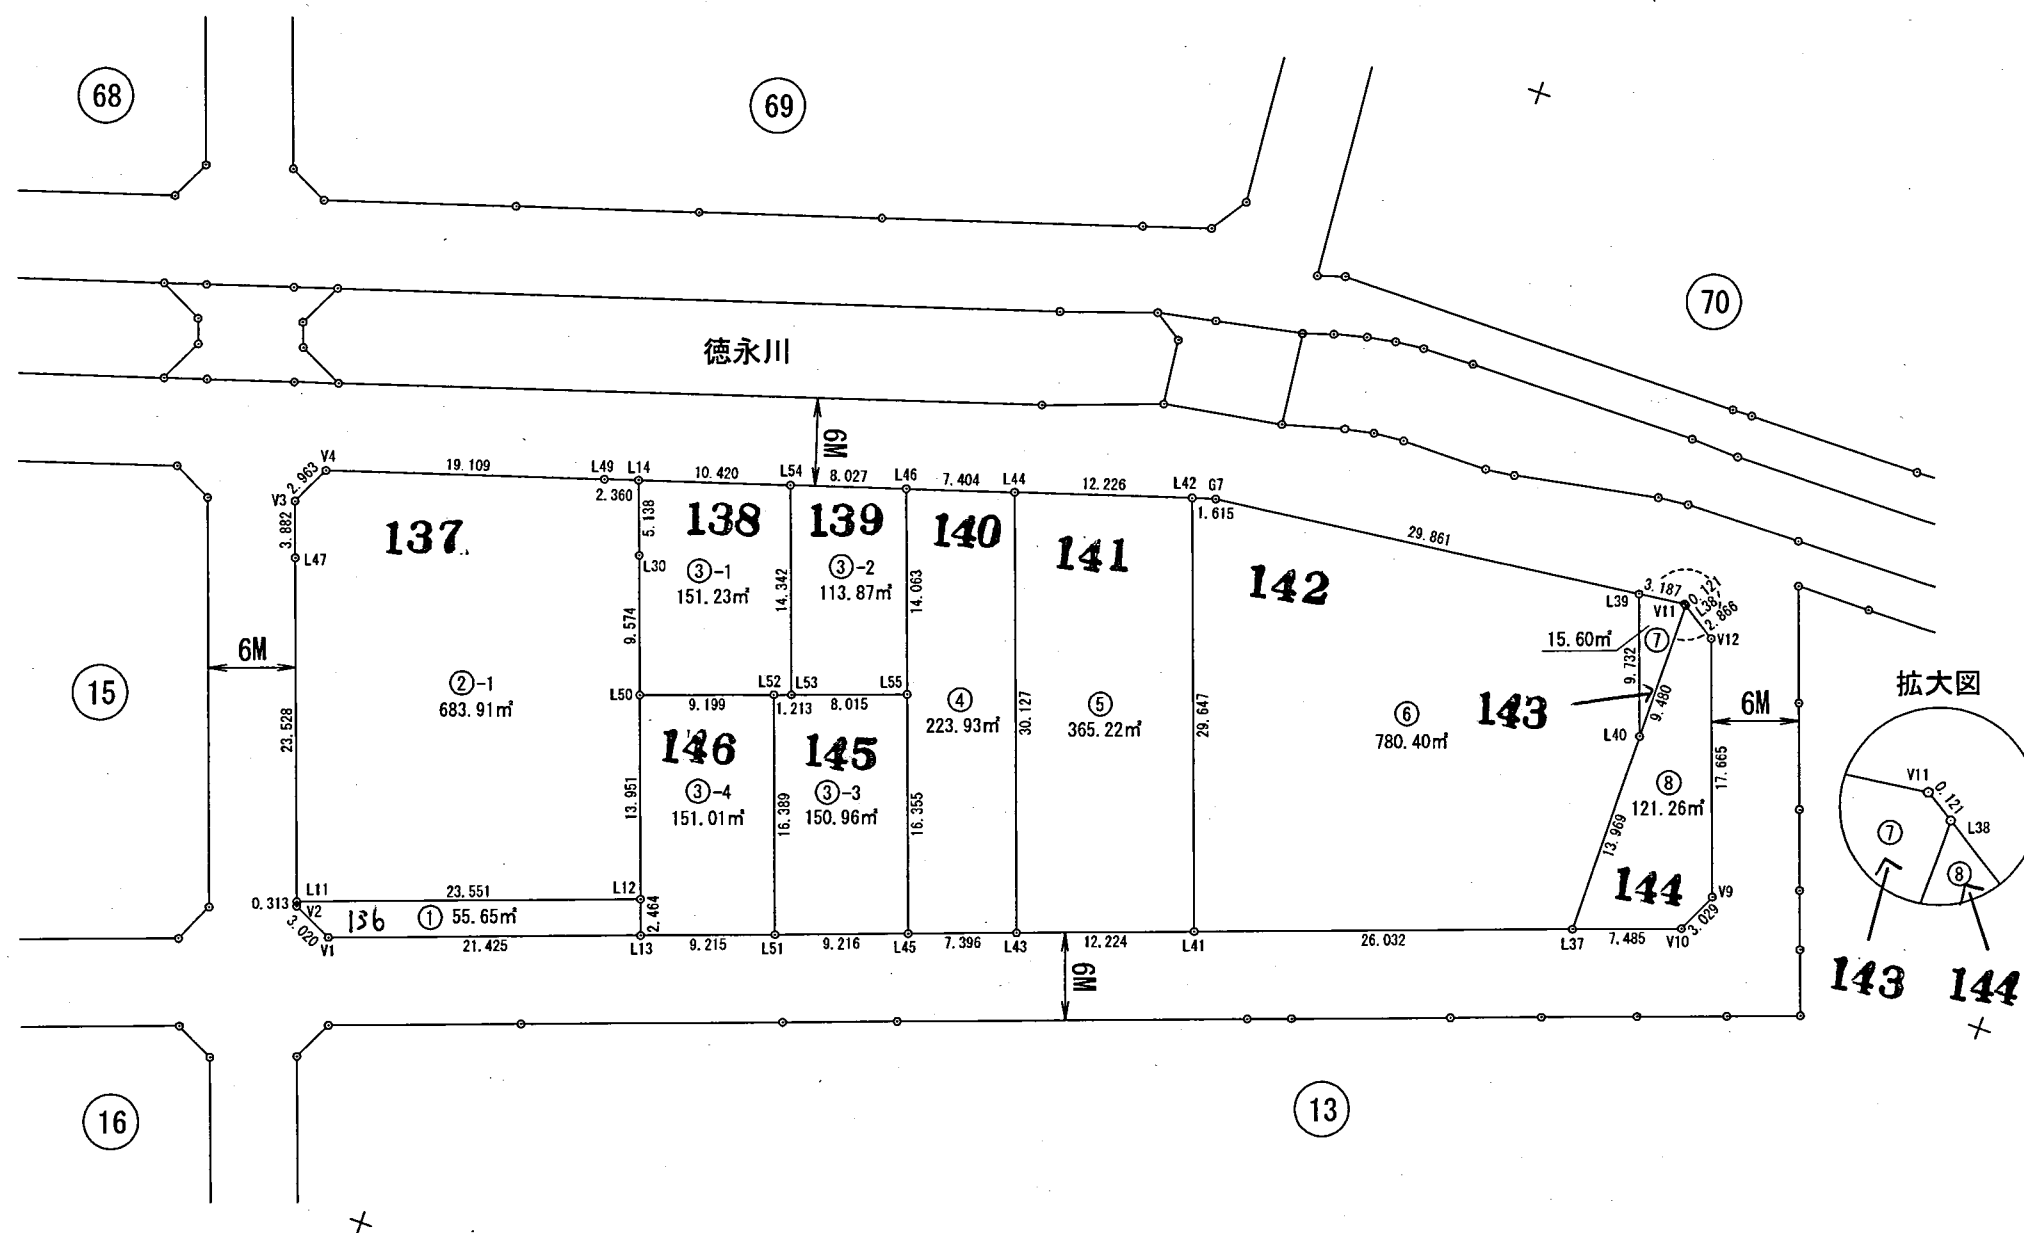

この図面は、換地処分時の面地を示すものに過ぎず、  
 現地の境界を証明するものではありません。  
 福岡市住宅都市局都市づくり推進部伊都区画整理事務所

平成26年6月

世界測地系