


福岡都市計画事業伊都土地区画整理事業 出来形確認測量図


S=1:500
単位 m

73街区

街区面積 2,569.49m²
画地面積 2,569.46m²

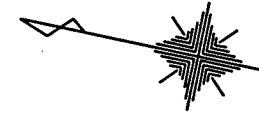

徳永北

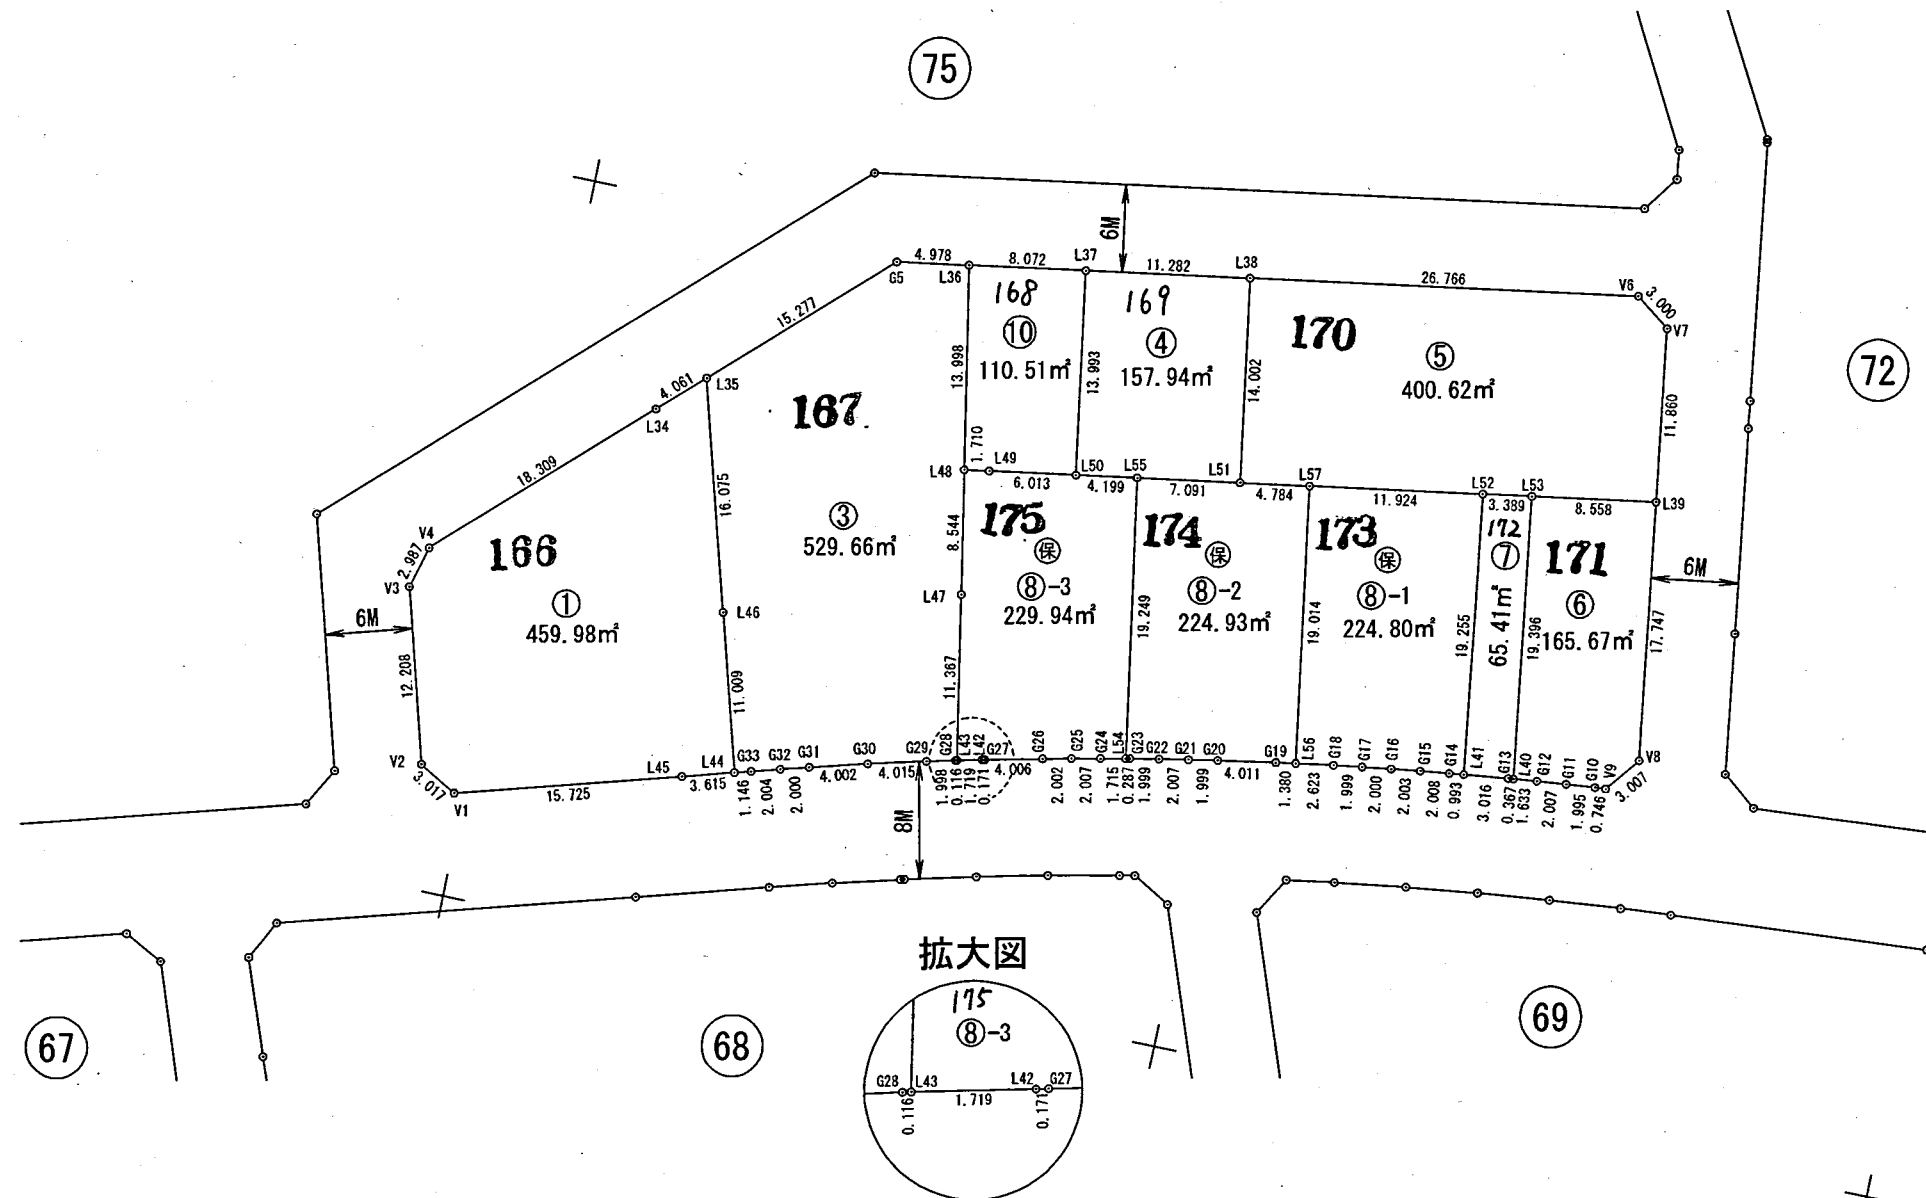

拡大図

この図面は、換地処分時の画地を示すものに過ぎず、
現地の境界を証明するものではありません。
福岡市住宅都市局都市づくり推進部伊都区画整理事務所

平成26年6月

世界測地系