


# 福岡都市計画事業伊都土地区画整理事業 出来形確認測量図

S=1:500  
単位 m


72街区

街区面積 5,715.04㎡  
画地面積 5,714.96㎡

徳永北

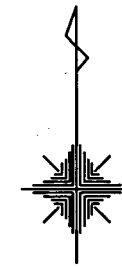

2号近隣公園

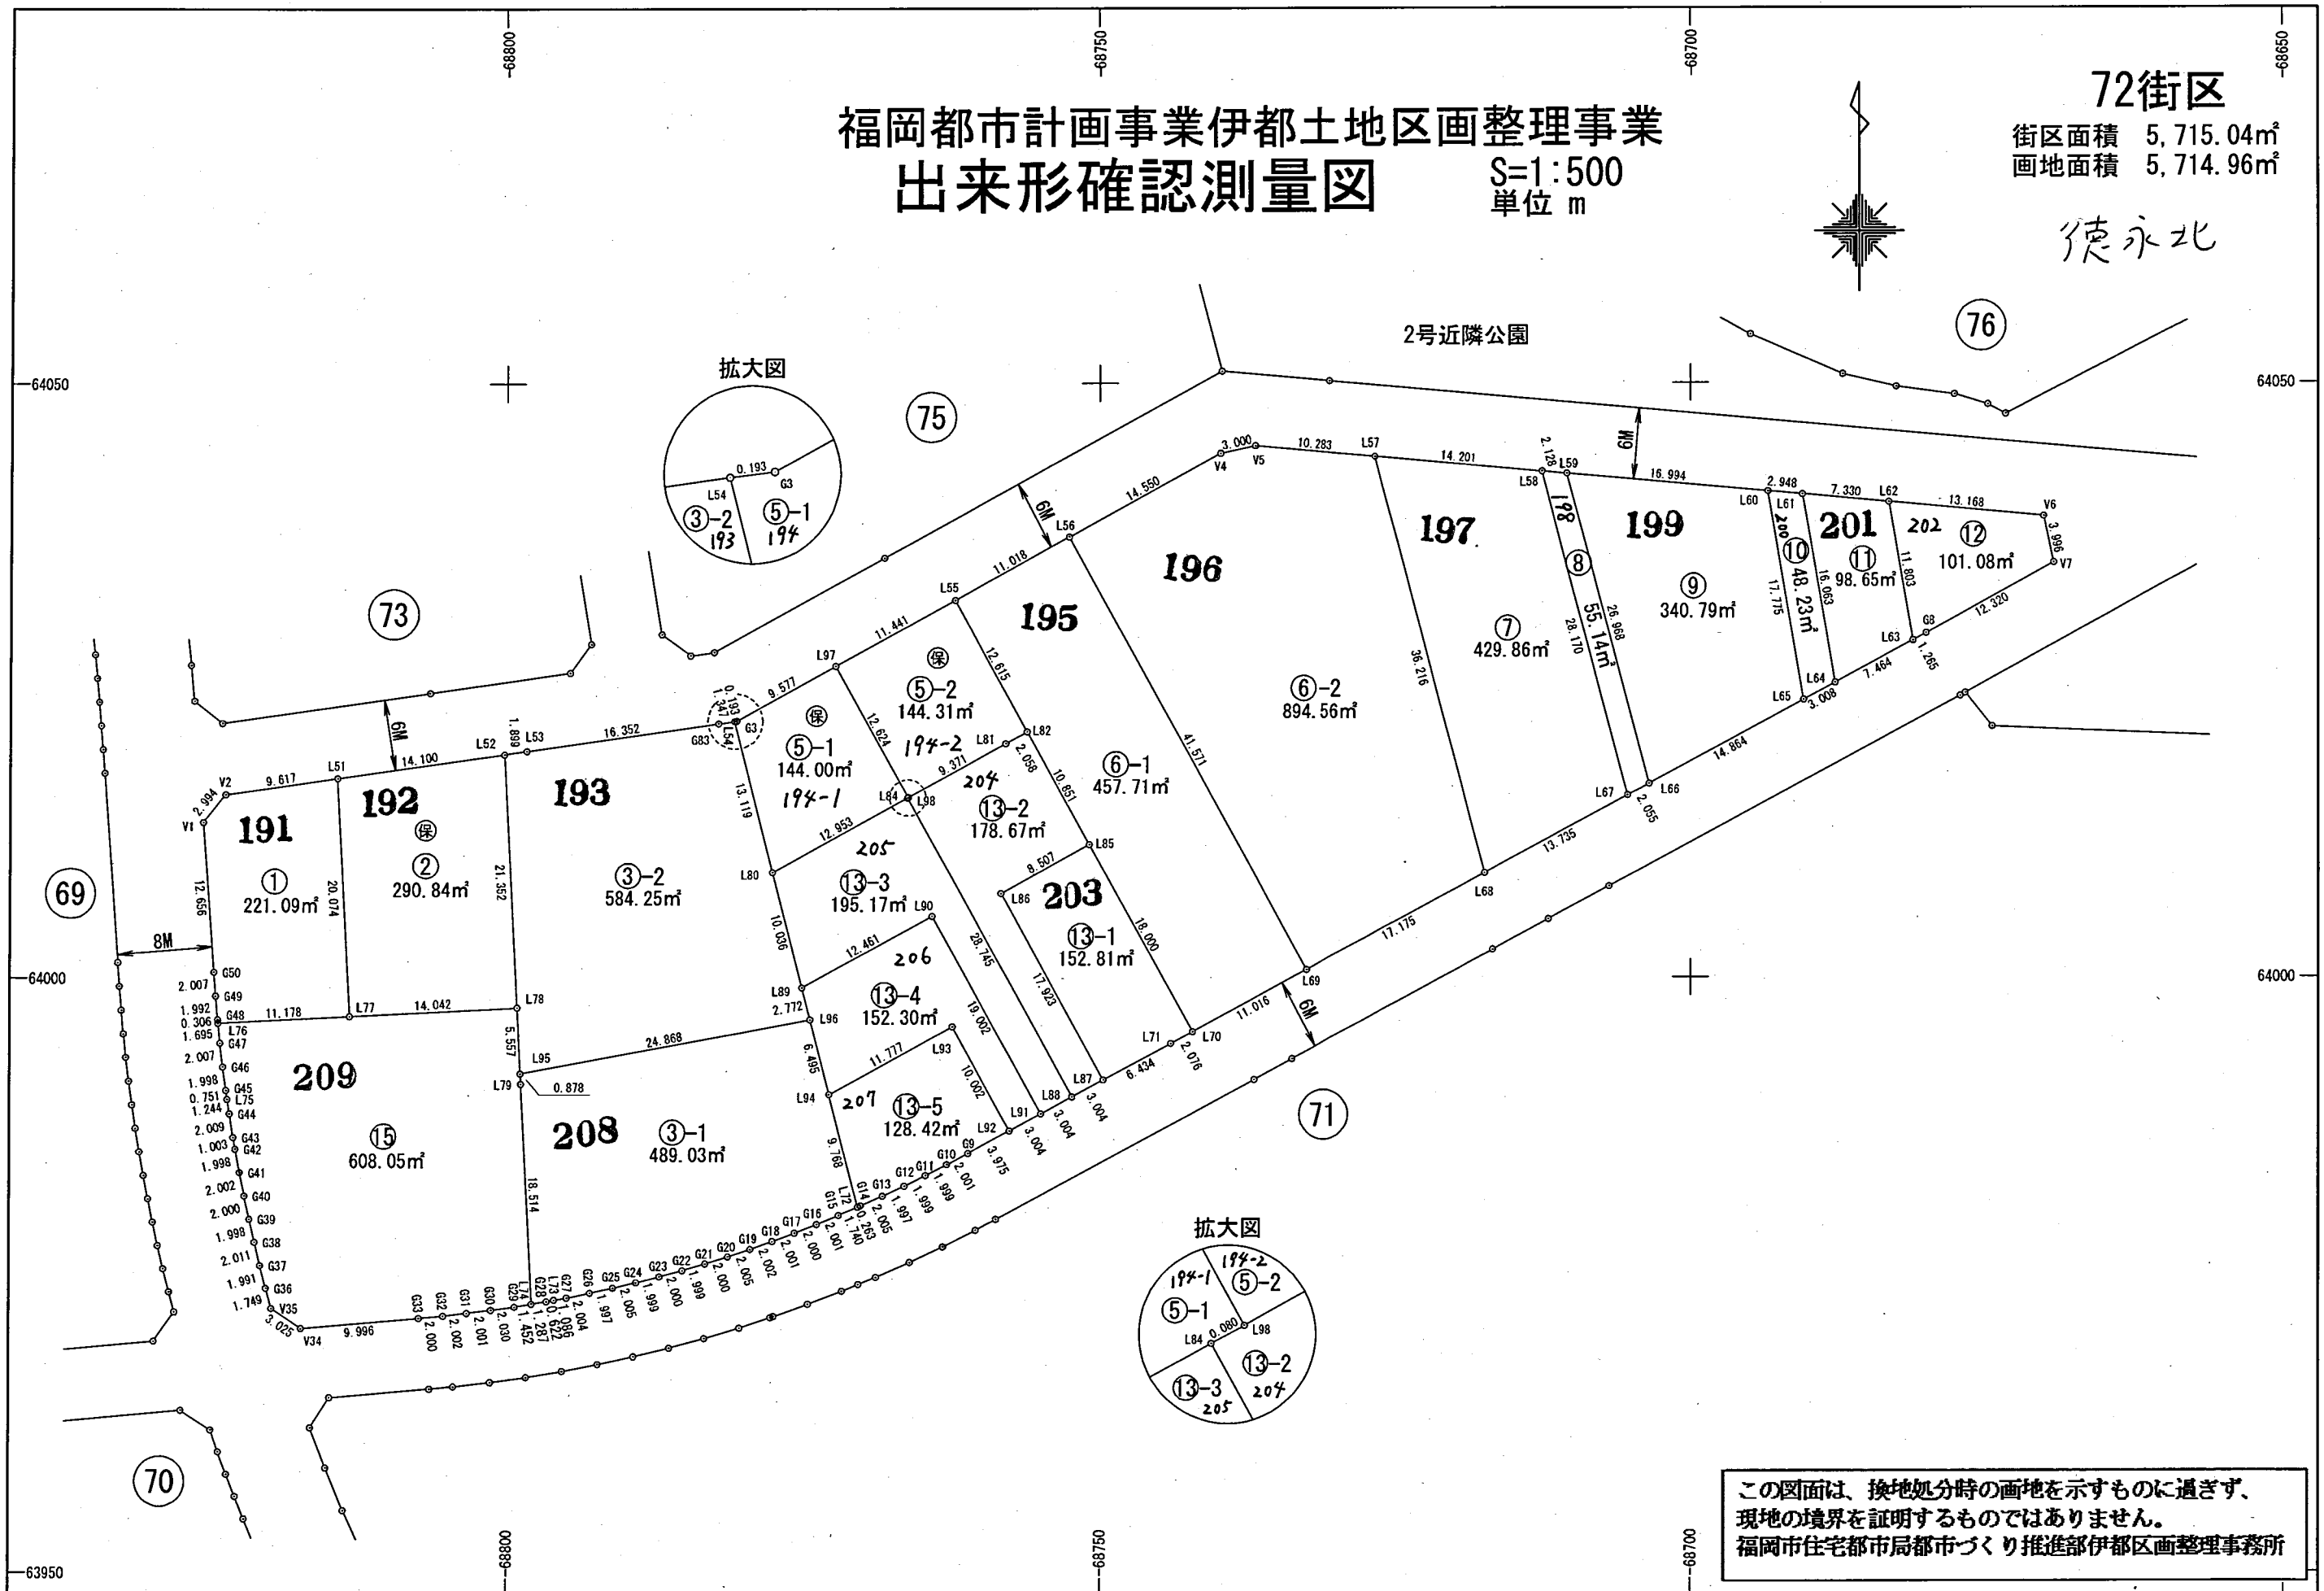

現地の境界を証明するものではありません。  
福岡市住宅都市局都市づくり推進部伊都区画整理事務所

平成27年1月

世界測地系