
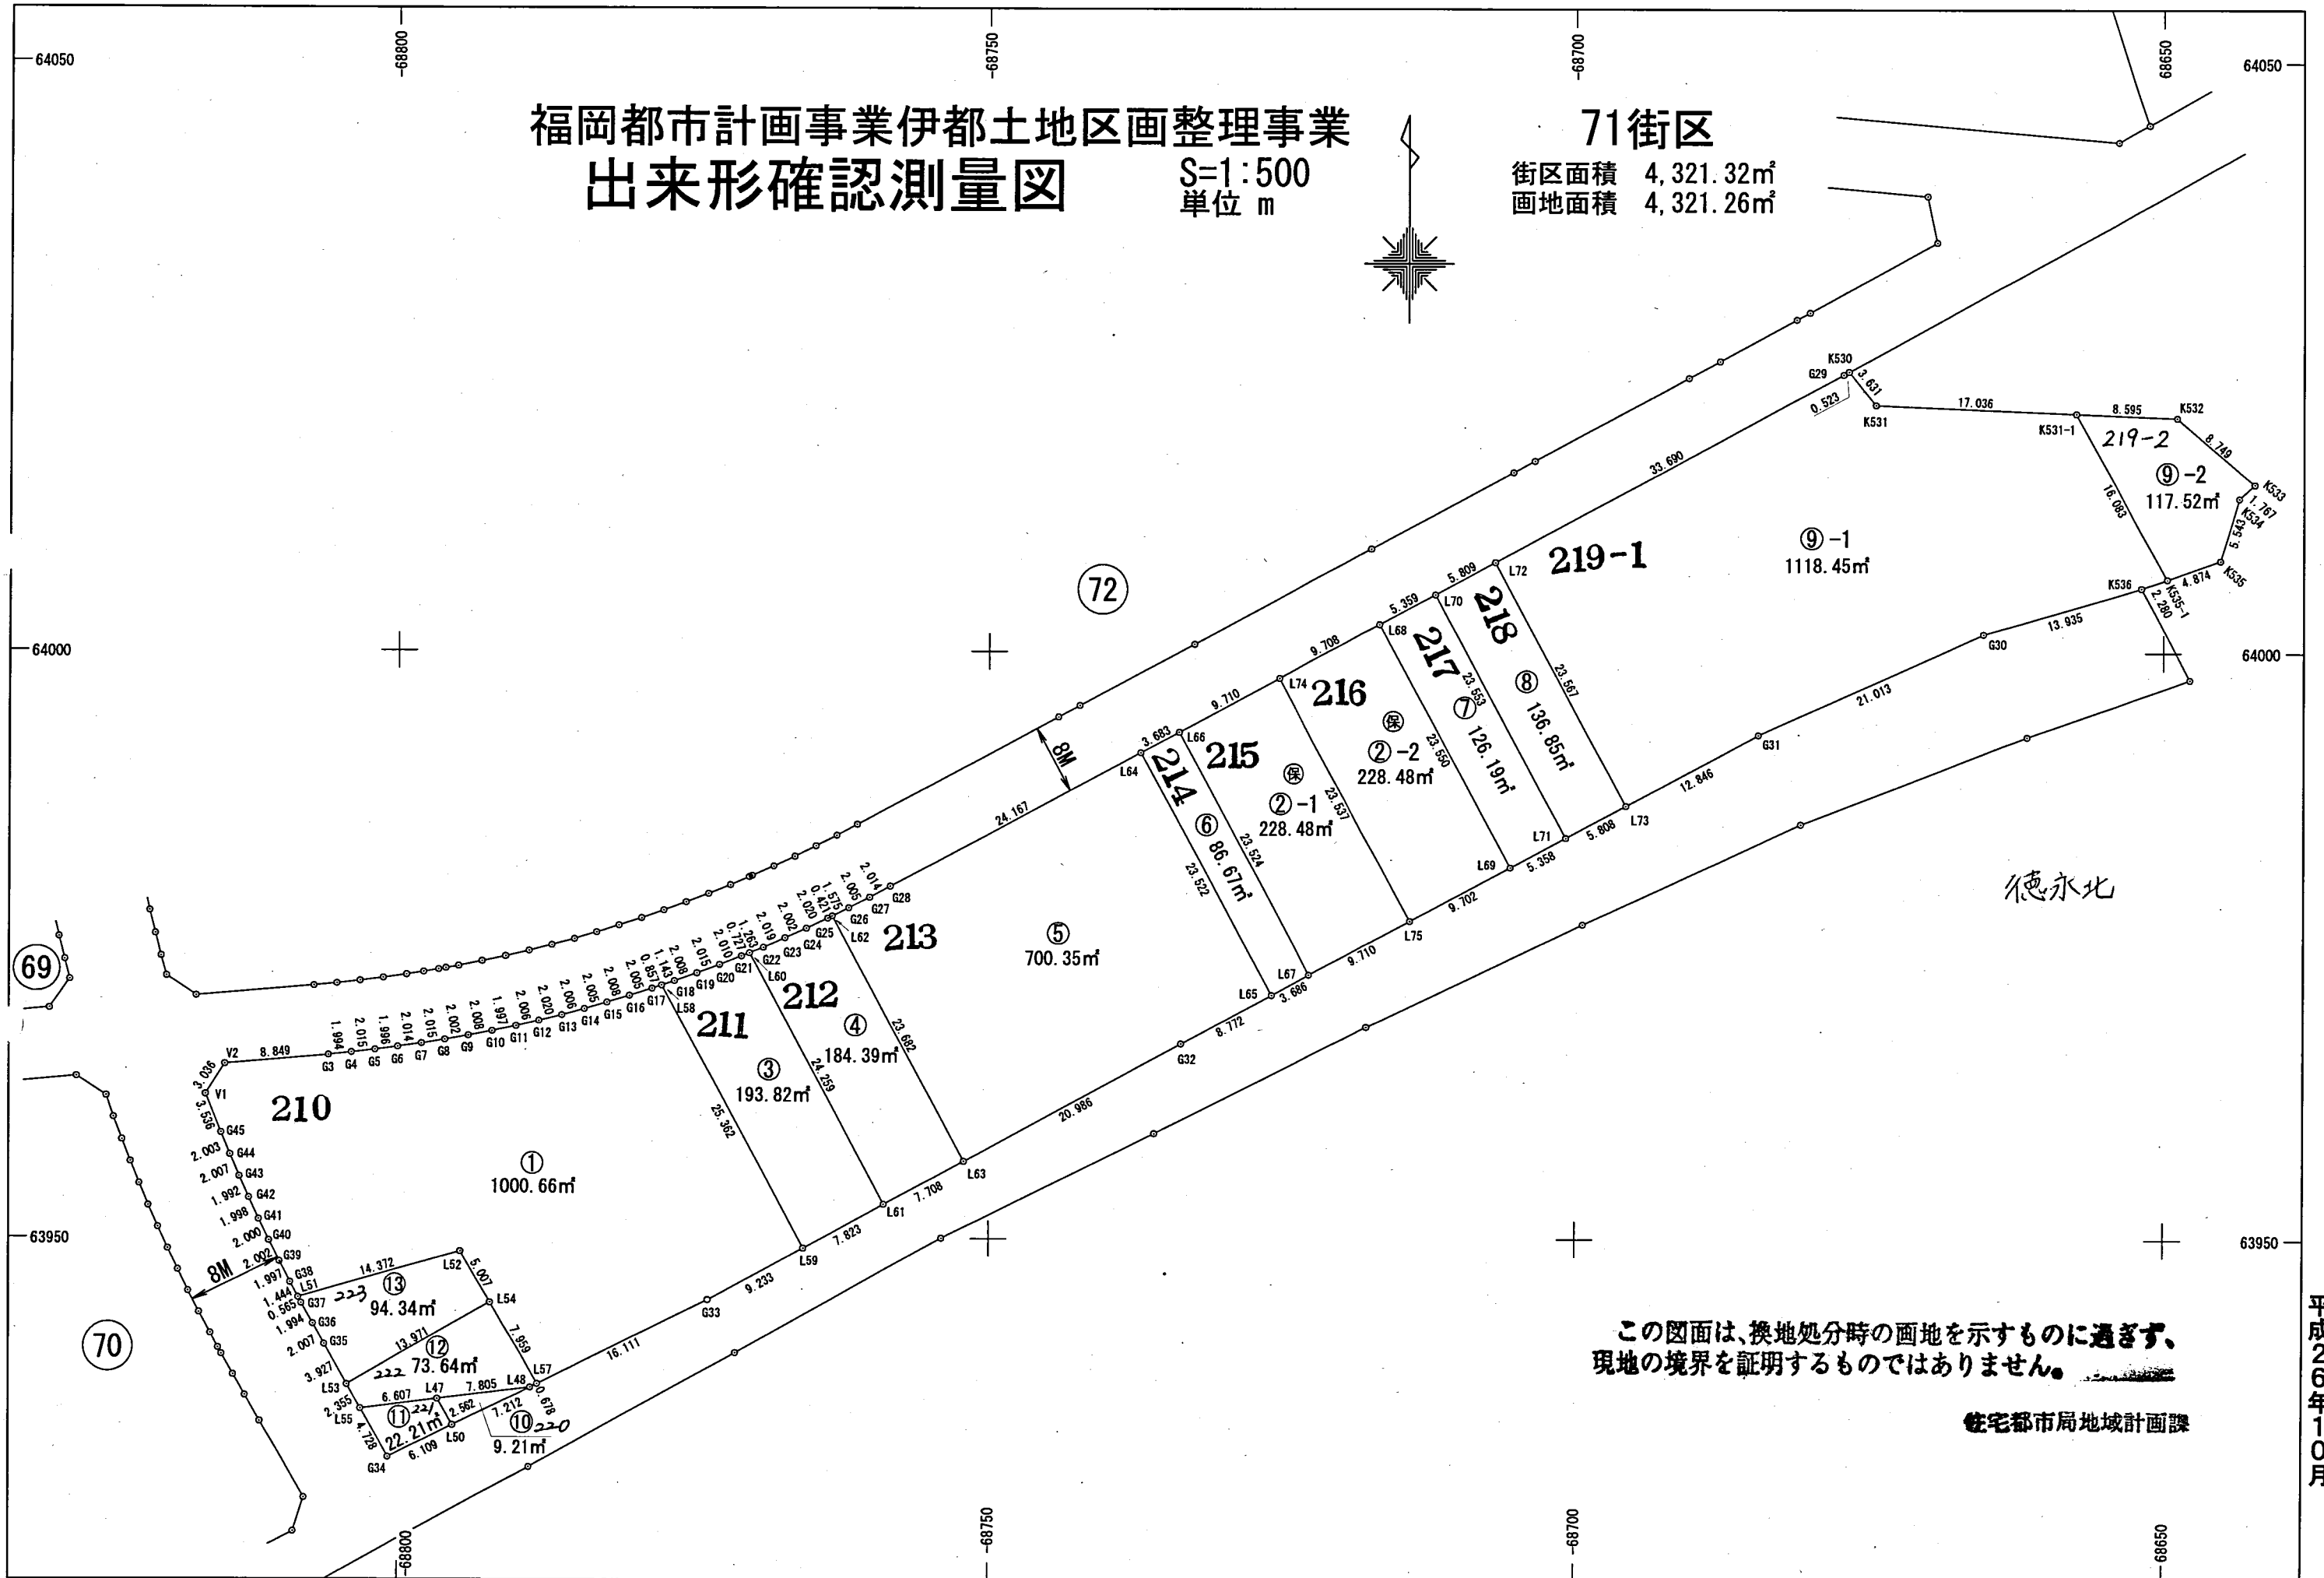


福岡都市計画事業伊都土地区画整理事業 出来形確認測量図

S=1:500
単位 m

71街区

街区面積 4,321.32㎡
画地面積 4,321.26㎡

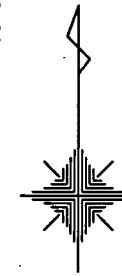

平成26年10月