


福岡都市計画事業伊都土地区画整理事業 出来形確認測量図

S=1:500
単位 m

10街区

街区面積 1,491.65㎡
画地面積 1,491.60㎡

徳永北

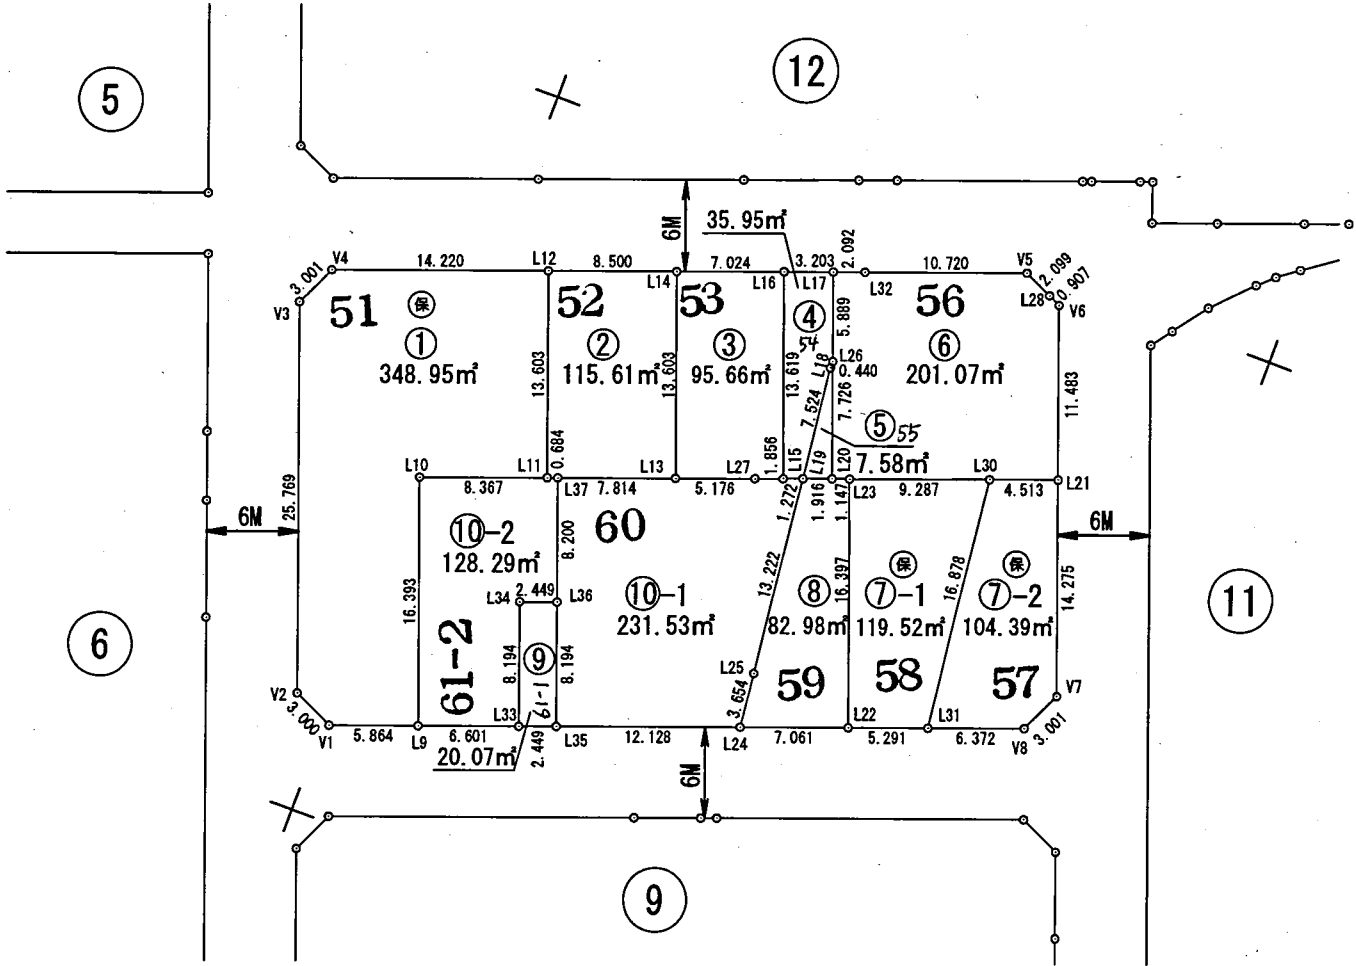

この図面は、換地処分時の画地を示すものに過ぎず、
現地の境界を証明するものではありません。

住宅都市局地域計画課

平成26年9月

世界測地系