


福岡都市計画事業伊都土地区画整理事業 出来形確認測量図


S=1:500
単位 m

8街区

街区面積 3,720.00m²
画地面積 3,719.92m²

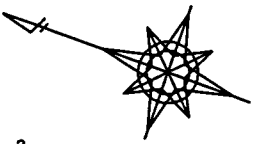

徳永北

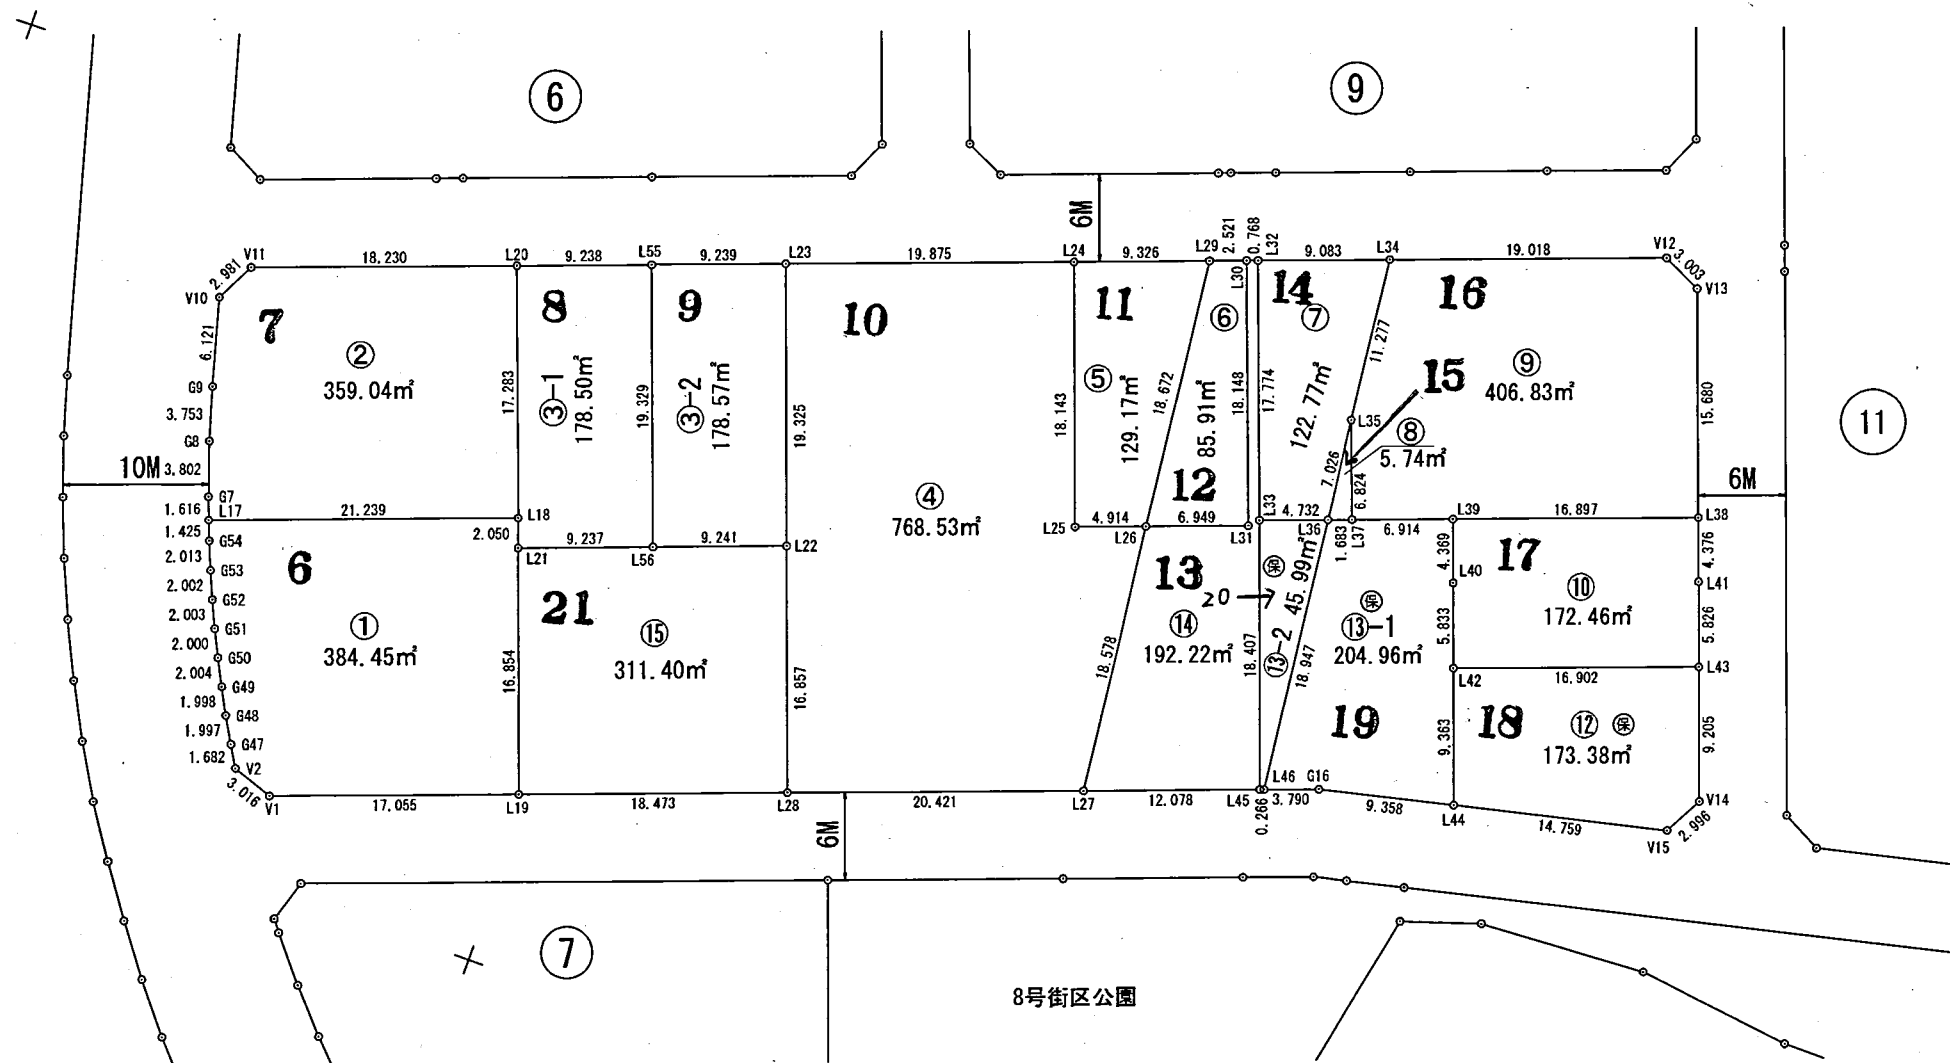

8号街区公園

この図面は、換地処分時の画地を示すものに過ぎず、
現地の境界を証明するものではありません。
福岡市住宅都市局都市づくり推進部伊都区画整理事務所

世界測地系

平成26年6月