


別紙5

0049 5A	0036 1A	0036 2A
0049 5B	 0036 1B	0036 2B
0049 5C	0036 1C	0036 2C

一般のお客さま（不動産業等を含む）へ

本図面は、道路工事等により現地の状況と異なる場合があります。既存の道路施設や建物の位置関係等について特定するものではないため、下水道に関する参考資料としての利用をお願いいたします。また、本図面を許可なく複製・転載・配布することを禁じます。

【凡例】

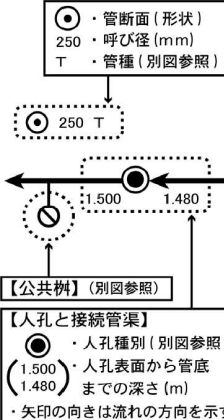


※別図参照となっている凡例図が必要な方は、下水道管理課職員へ申し出てください。

福岡市道路下水道局

出力：令和7年10月20日

福岡市公共下水道台帳施設平面図

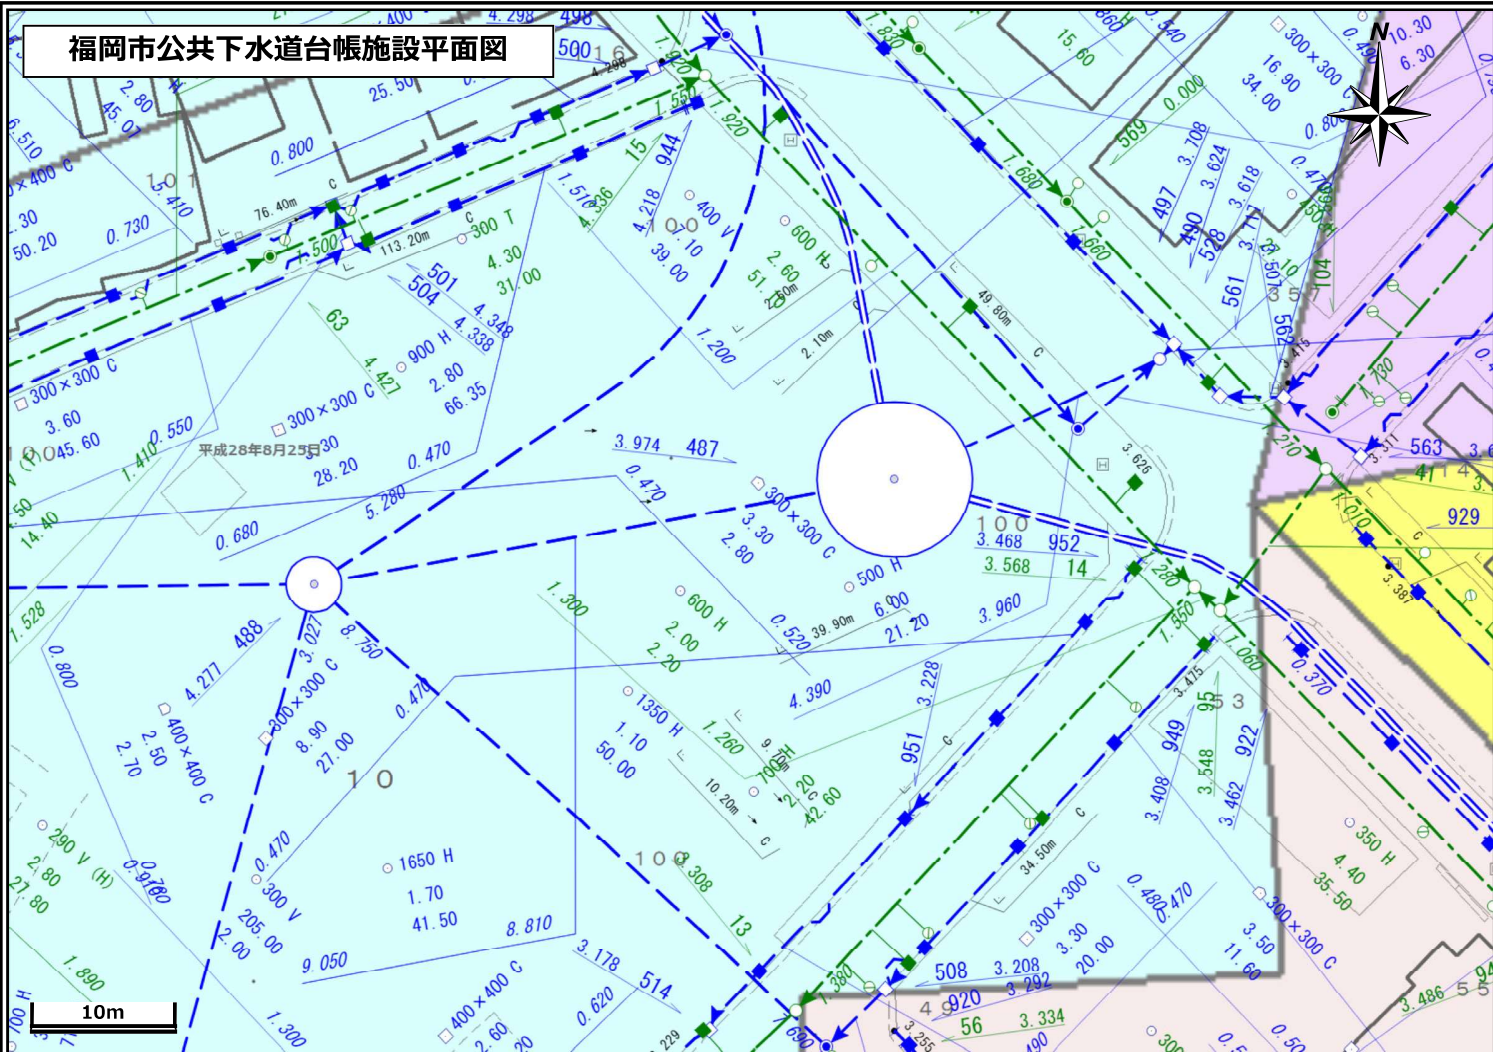

工事・設計業務関係のお客様へ

本図面を含む公共下水道台帳施設平面図の写しは、あくまで **参考図** であり、本管・人孔・汚水桝・取付管などの位置は現地と異なる場合があります。この為、この図面を工事・設計などの資料として利用される場合は現場確認とともに、下水道管理課職員との **事前協議** や **工事竣工図** による確認をお願いします。また、協議内容が変更された場合は、再度協議をお願いします。

既存の下水道施設と下水道維持管理指針に基づく近接工事に該当、又は、近接する可能性のある場合は、**試掘**および**探査ボーリング**等の事前調査を実施すると共に必ず現場での確認を行ってください。

万一、福岡市の下水道施設に損傷等を与えた場合は、その施設の復旧等に要した費用を請求します。