


添付資料 3-12 基礎的設計補足資料（外構完成図）

※ 本資料は、入札説明書等に関する第1回質問 47番を受けて公表するものです。

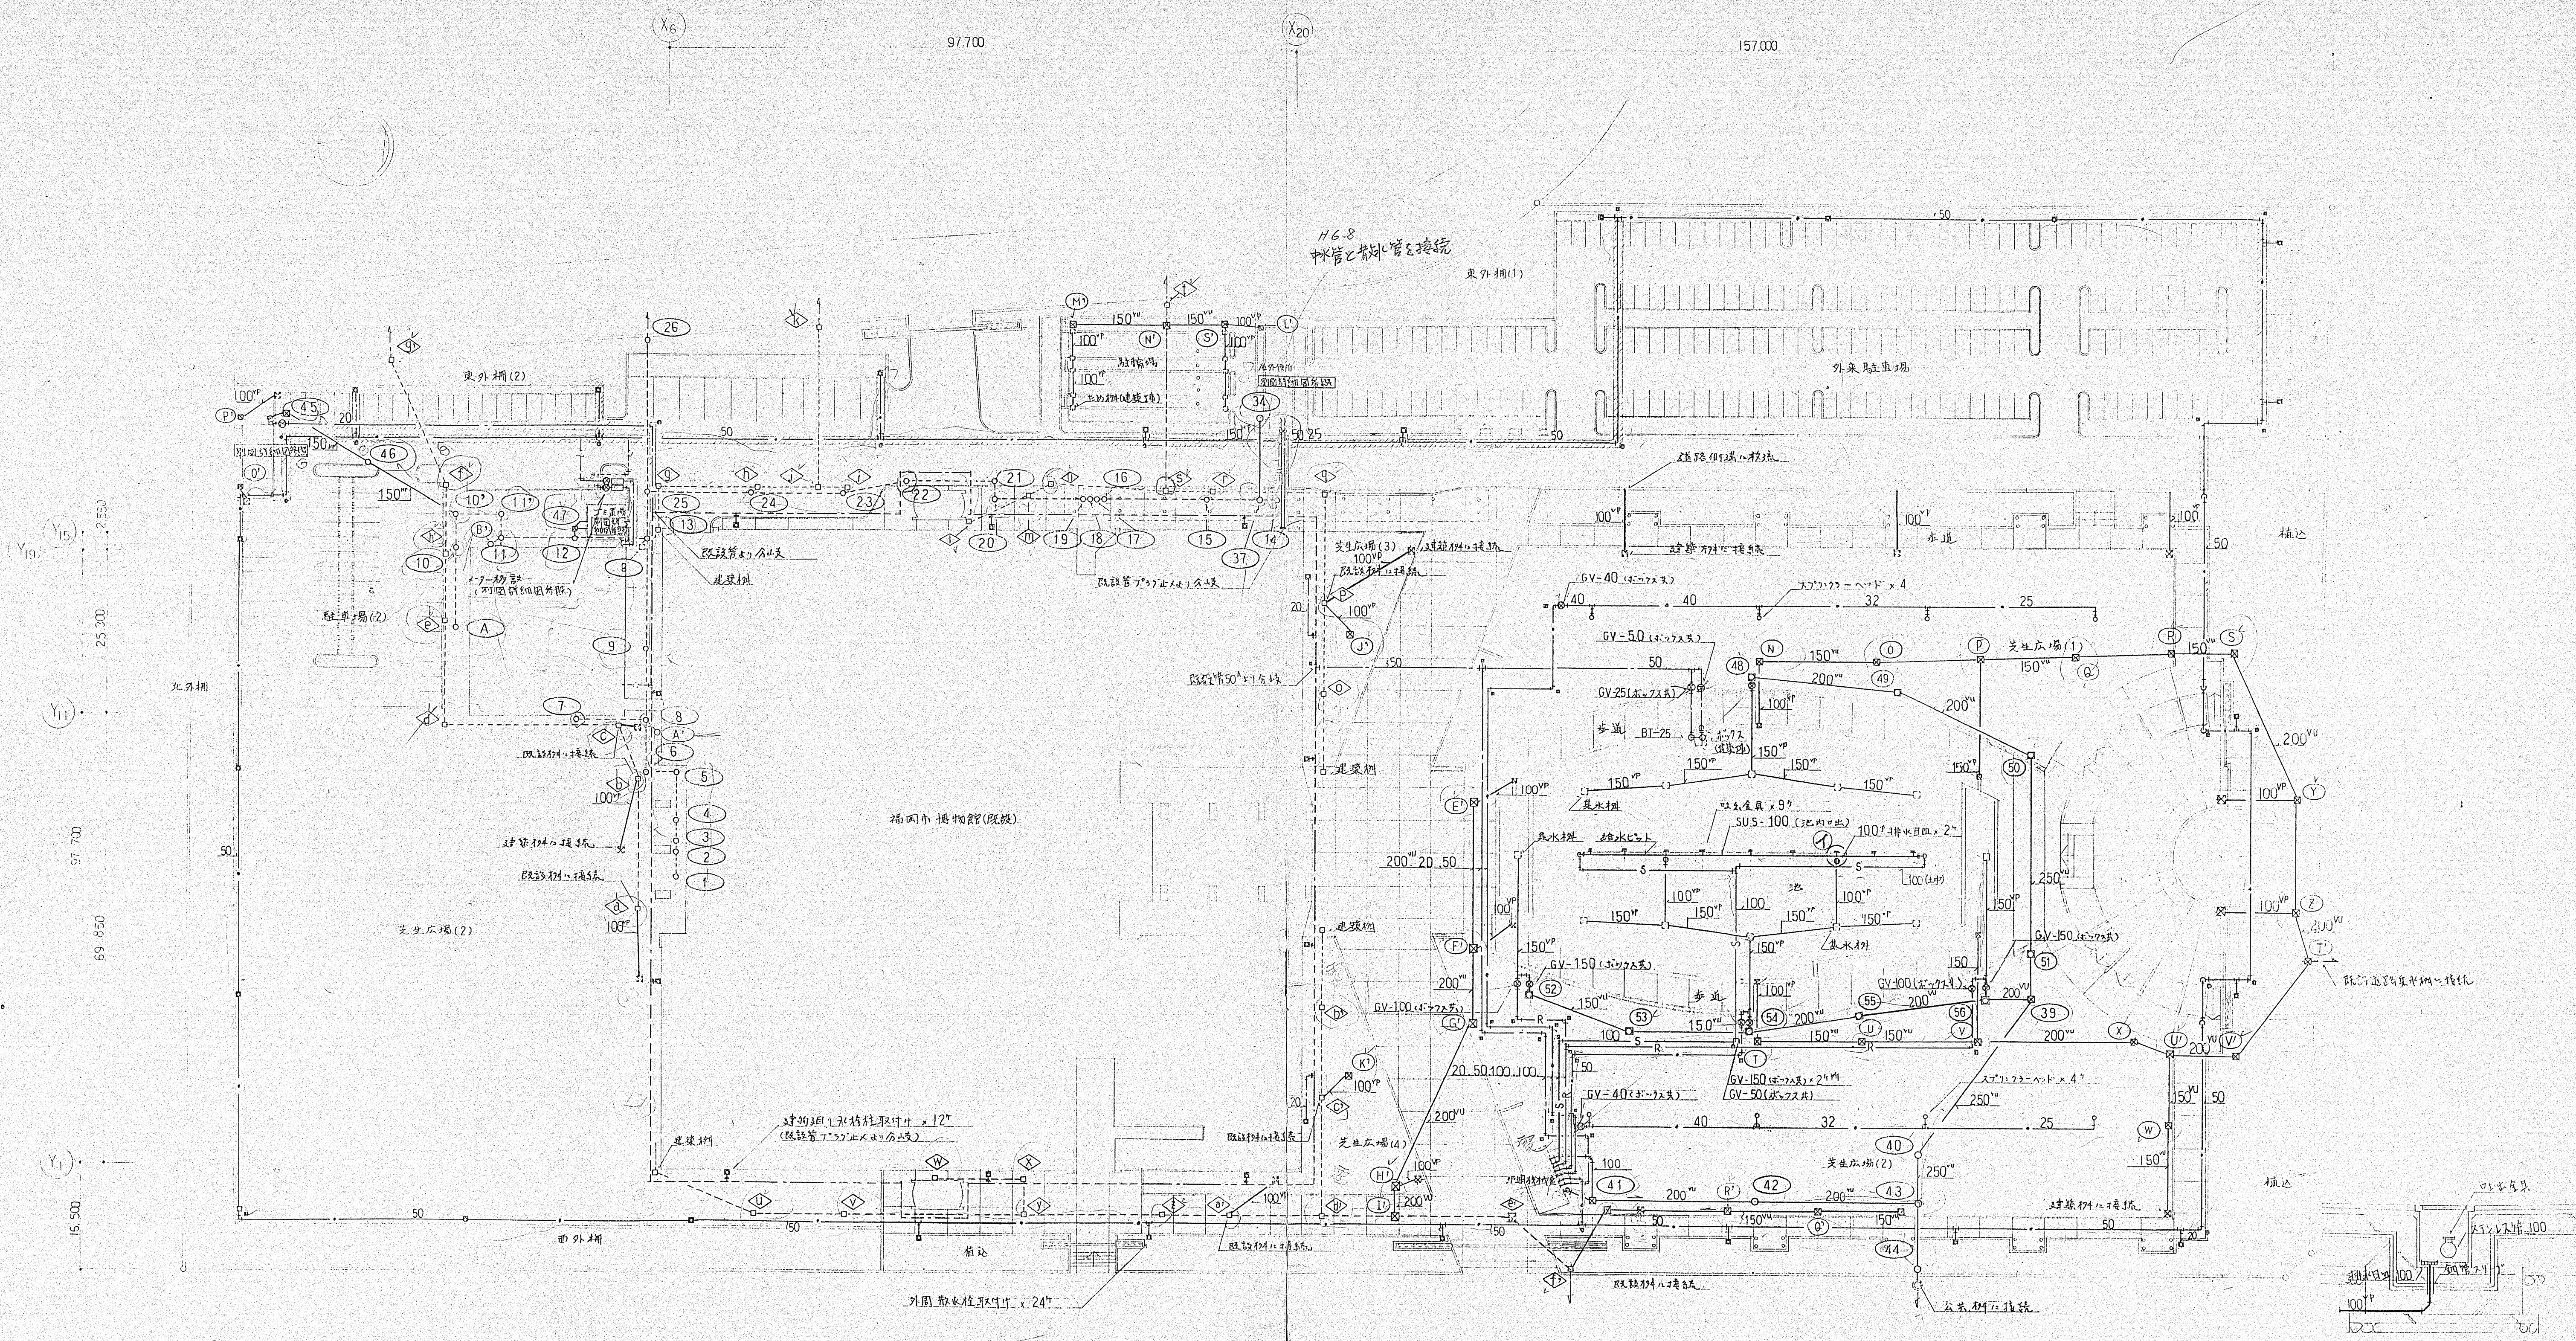

卫生器具表					
设置场所	器具名称	记号	附属品	数量	備考
(外部)	改修排水口	T-28A-13	排水管柱 (20" x 75" x 1200")	12	
	排水口	T-28-20	排水管柱	24	
中庭	排水口	T-200CS-13	排水口	1	
中庭	排水口	T-200S-13	排水口	2	
排水口	排水口	T-200S-13	排水口	1	

配置図 1:500

※ 注: 建築工事の雨水排水を示す。
ZZH: 土留800"の部を示す。

一部分詳細図 1:20