


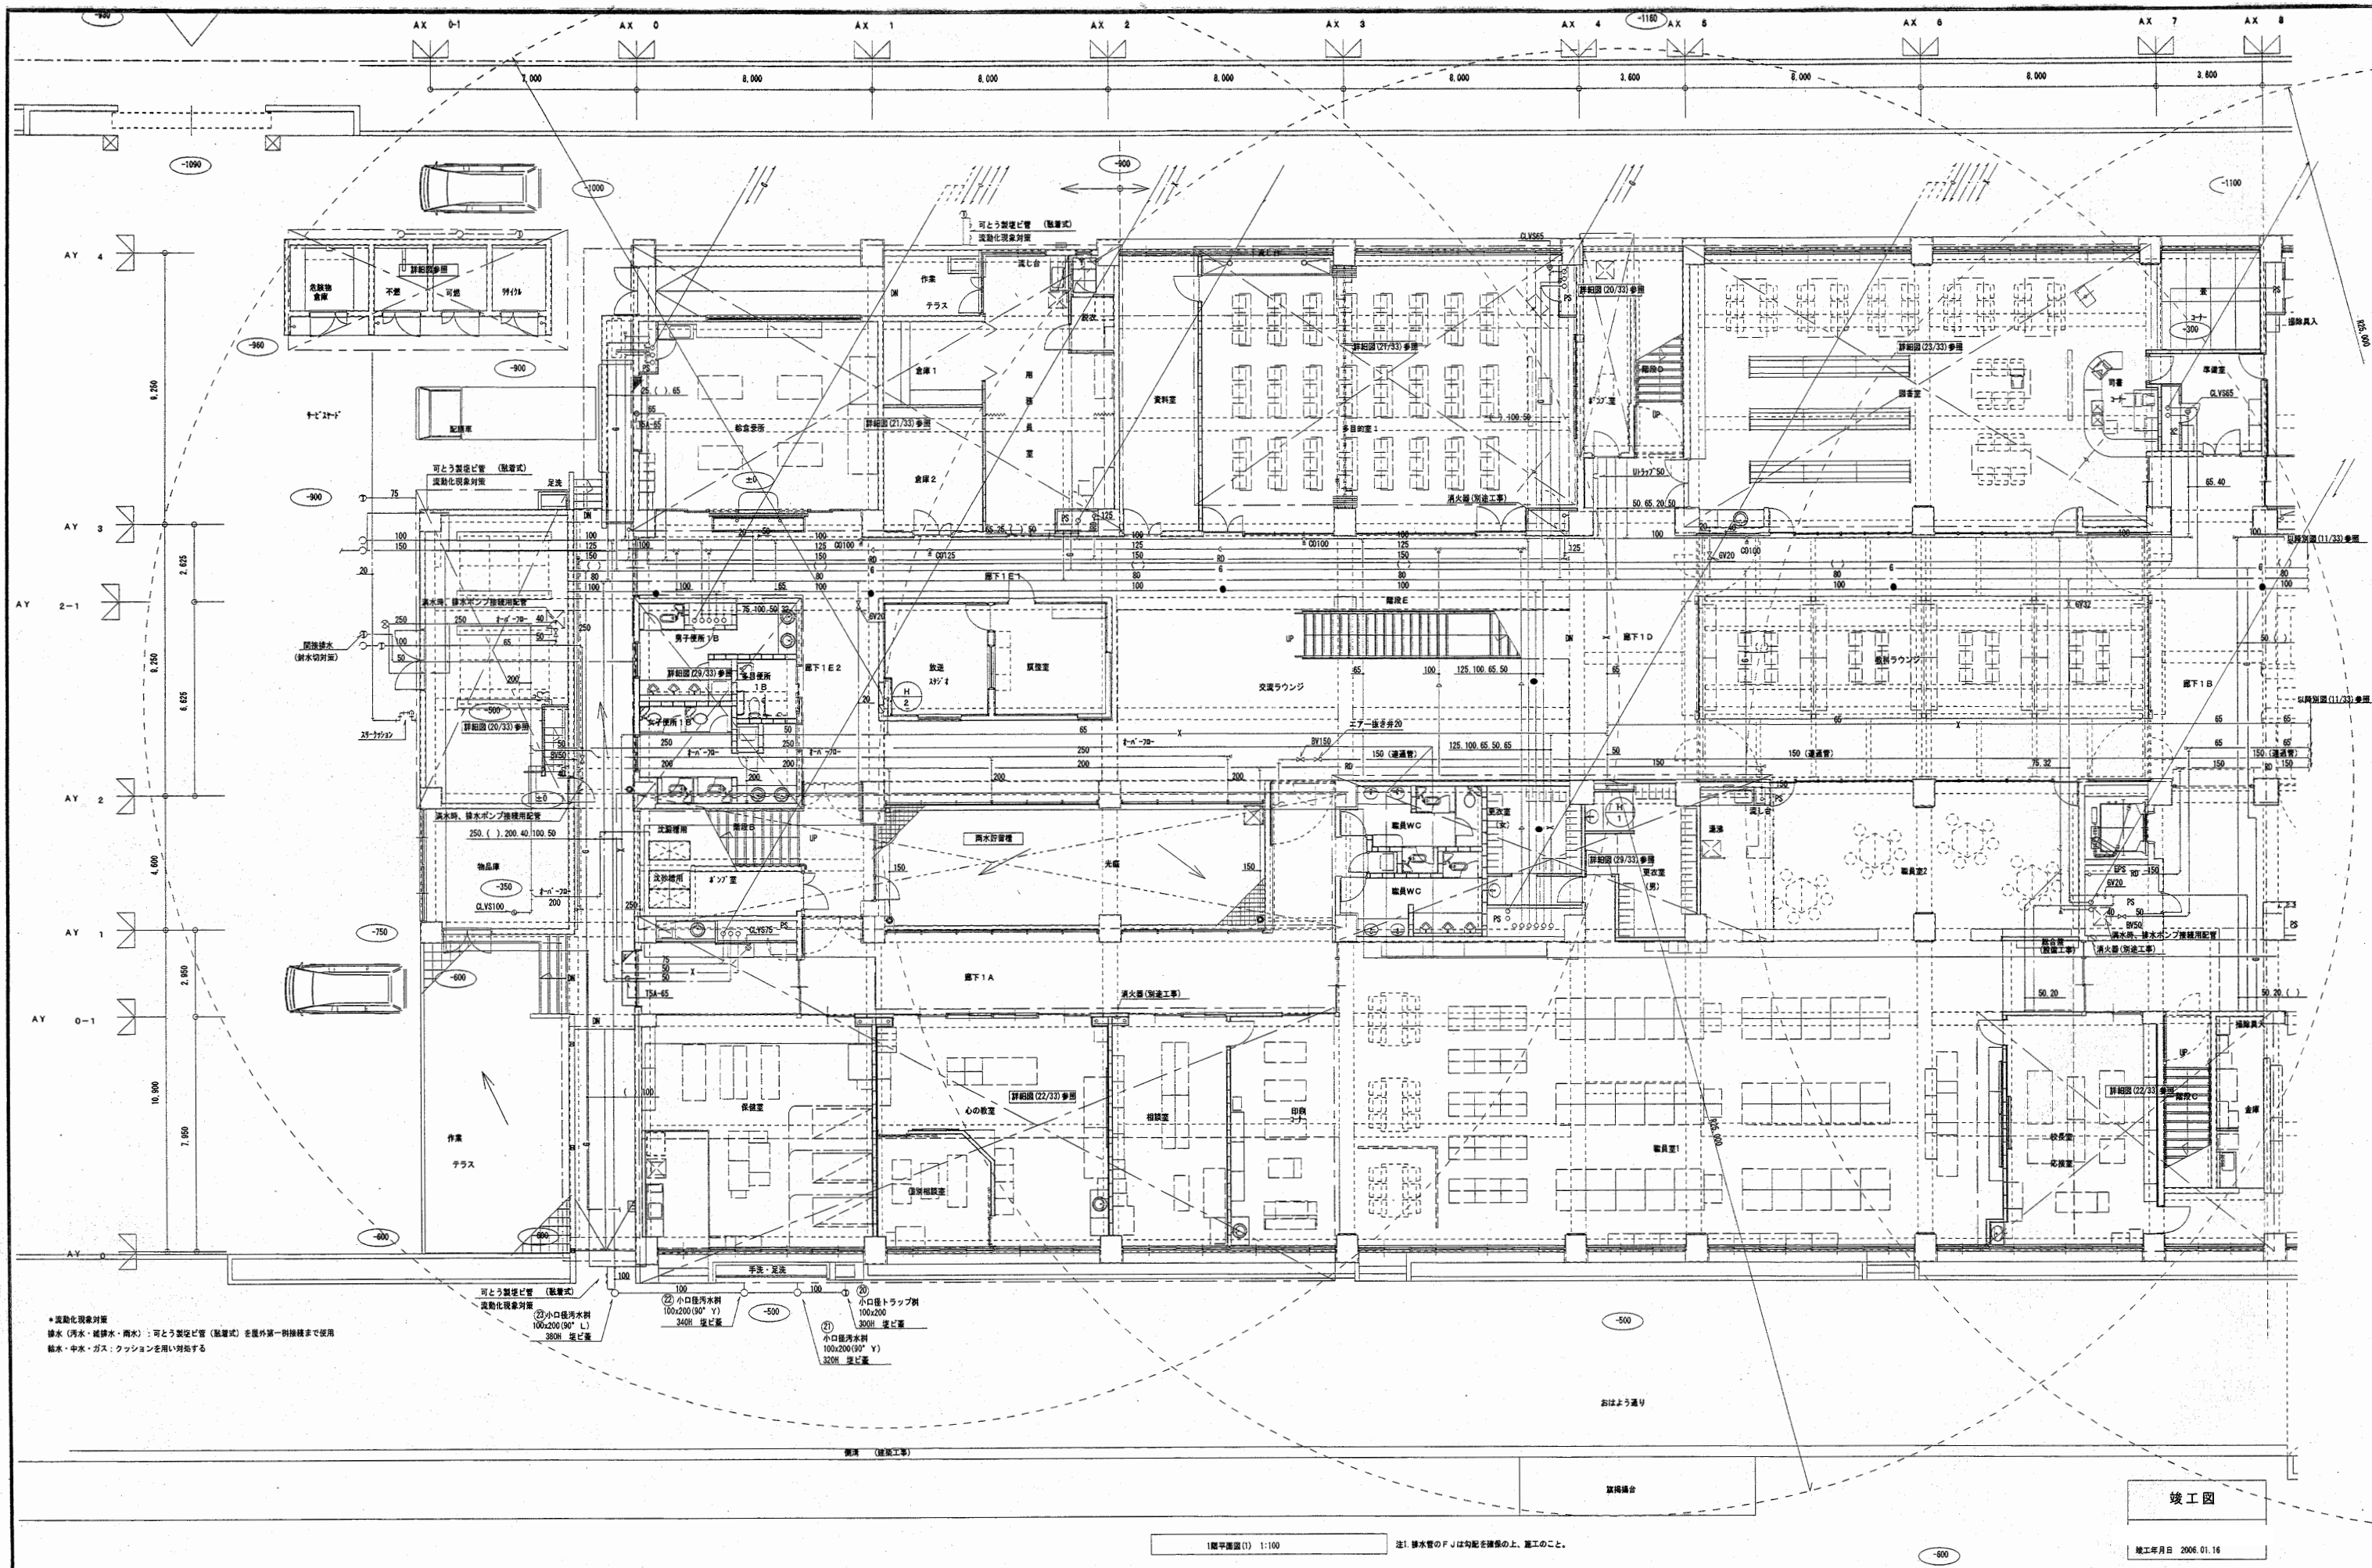

*流動化現象対策
流動化現象対策


1階平面図(1) 1:100

注1 排水管のFは勾配を確保の上、施工のこと。

竣工図


竣工年月日 2006.01.16

図面名	1階平面図(1)	1:100
福岡市建設局建築部設備課	日付 04-3	NO. 10/33

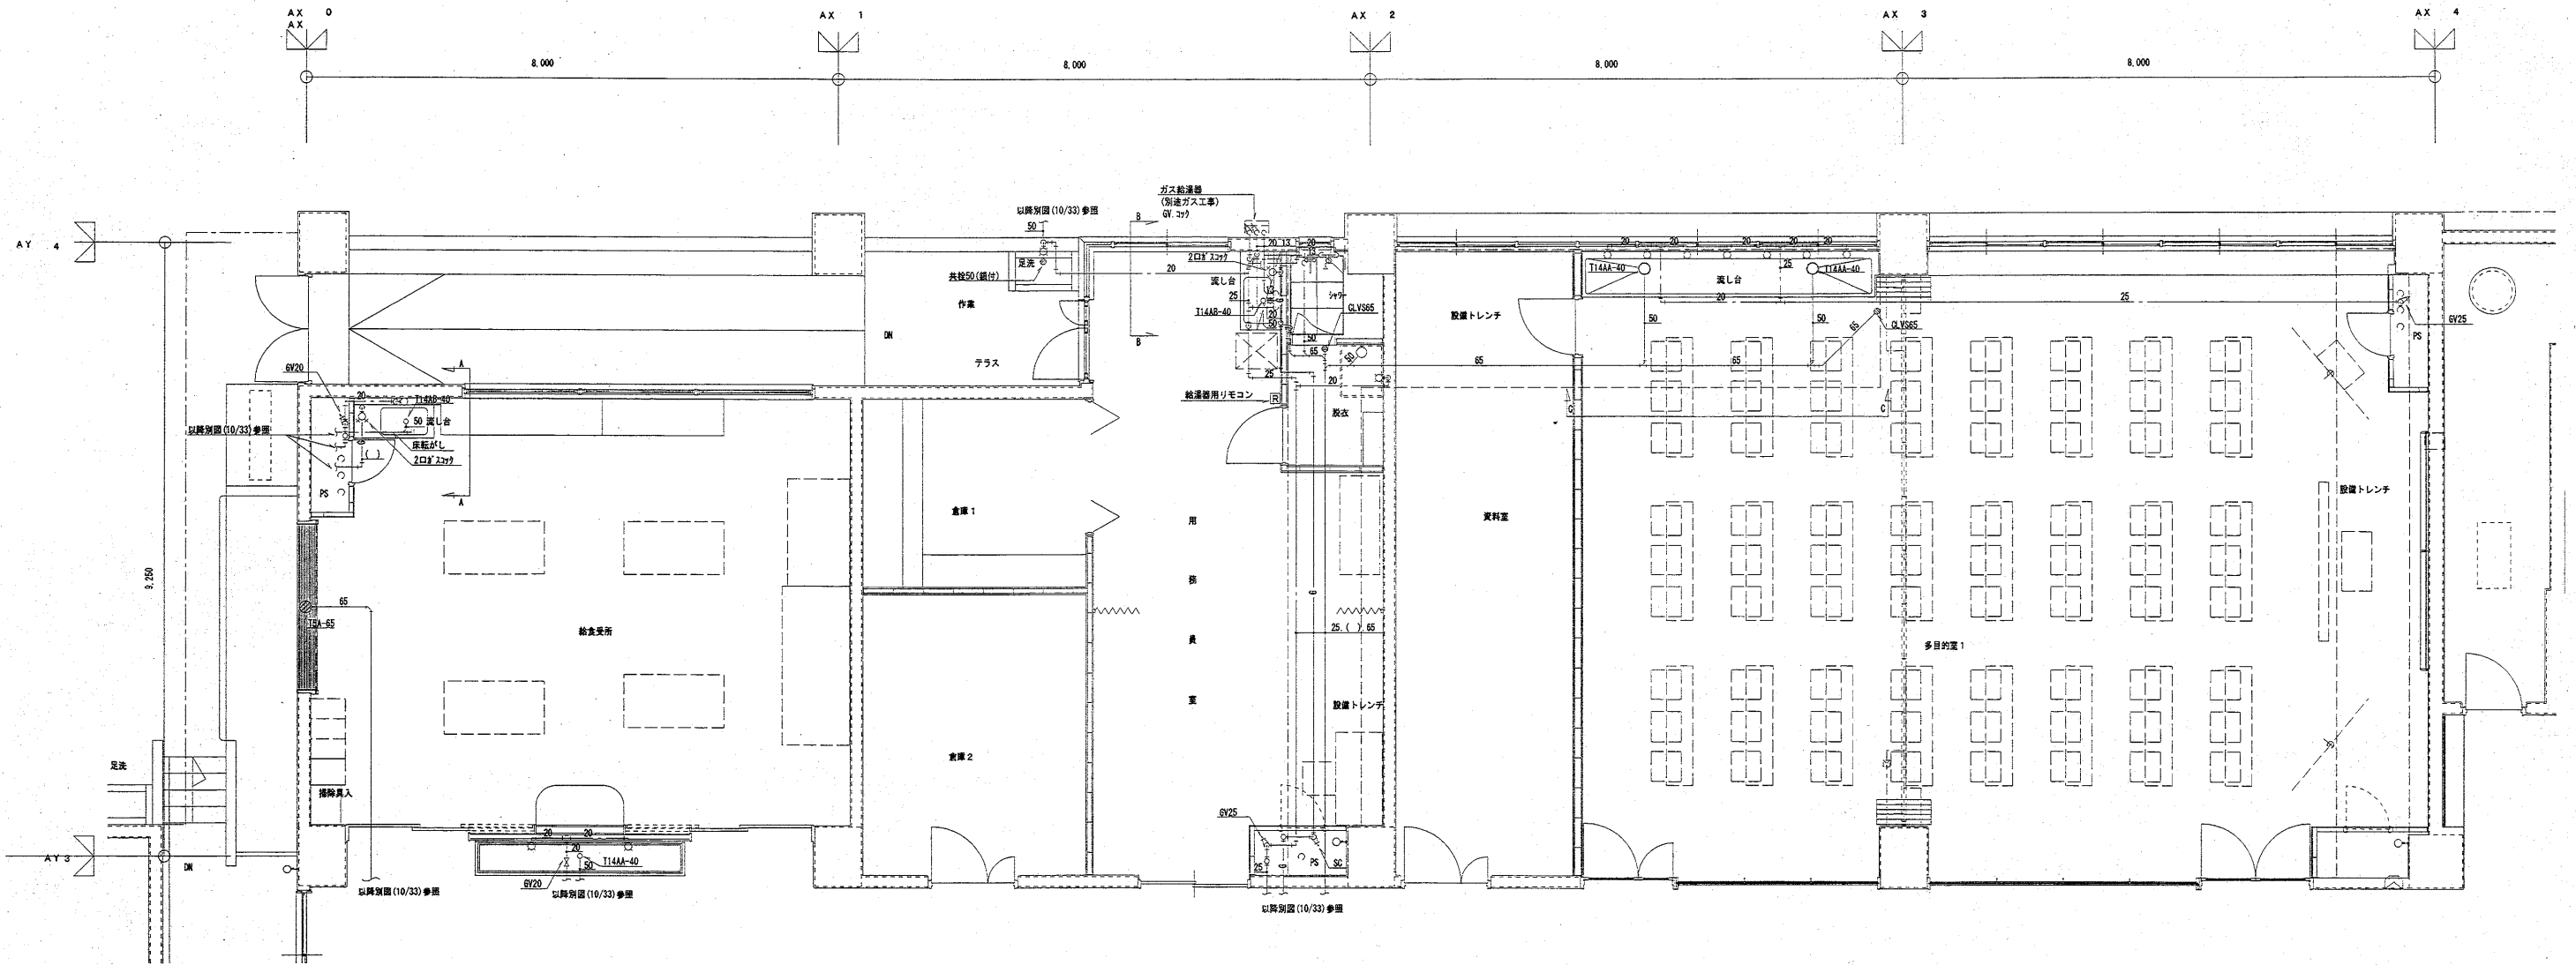


給食所・用務員室・多目的室 詳細図 1/50


衛生器具表					
器具名称	器具型番	給食所	用務員室	多目的室	合計
洗濯機	PWP800S・TW11 (洗濯機)	1			1
万能ホーム水栓	13-F7 (器具)		1		1
自在水栓	13-F10A1 (泡漏)	1			1
混合水栓	13-F2C-2		1		1
ガス給湯器	16号 リモコン付 (別途ガス工事)	1			1

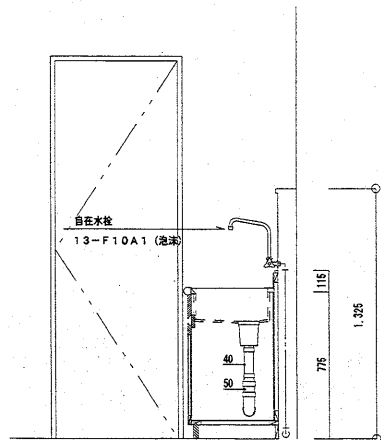

A-A 投影図 1/20

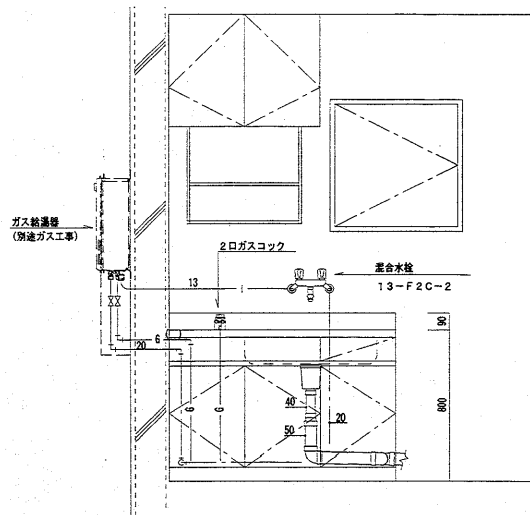

B-B 投影図 1/20

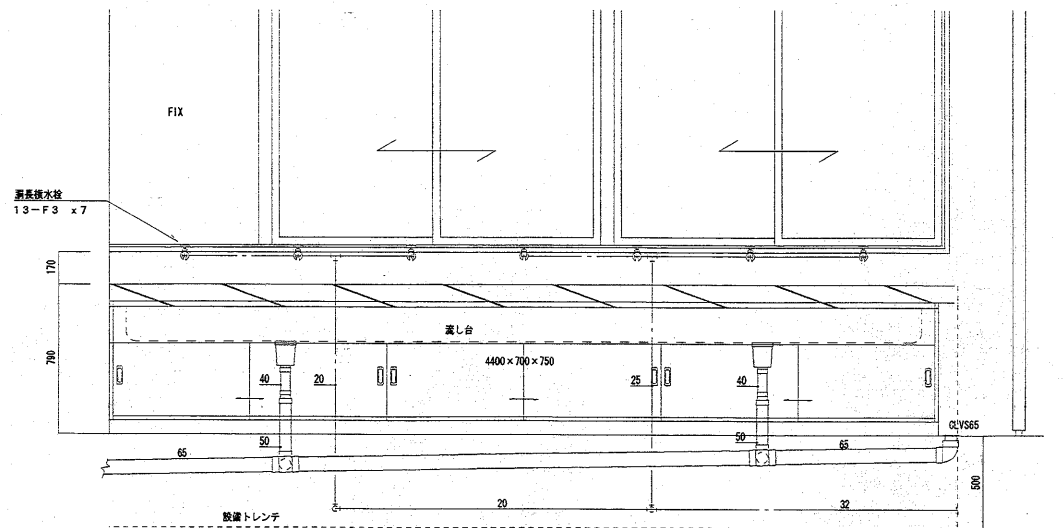

C-C 投影図 1/20

竣工図
施工業者 西日本プラント工業 (株)
竣工年月日 2006.01.16