

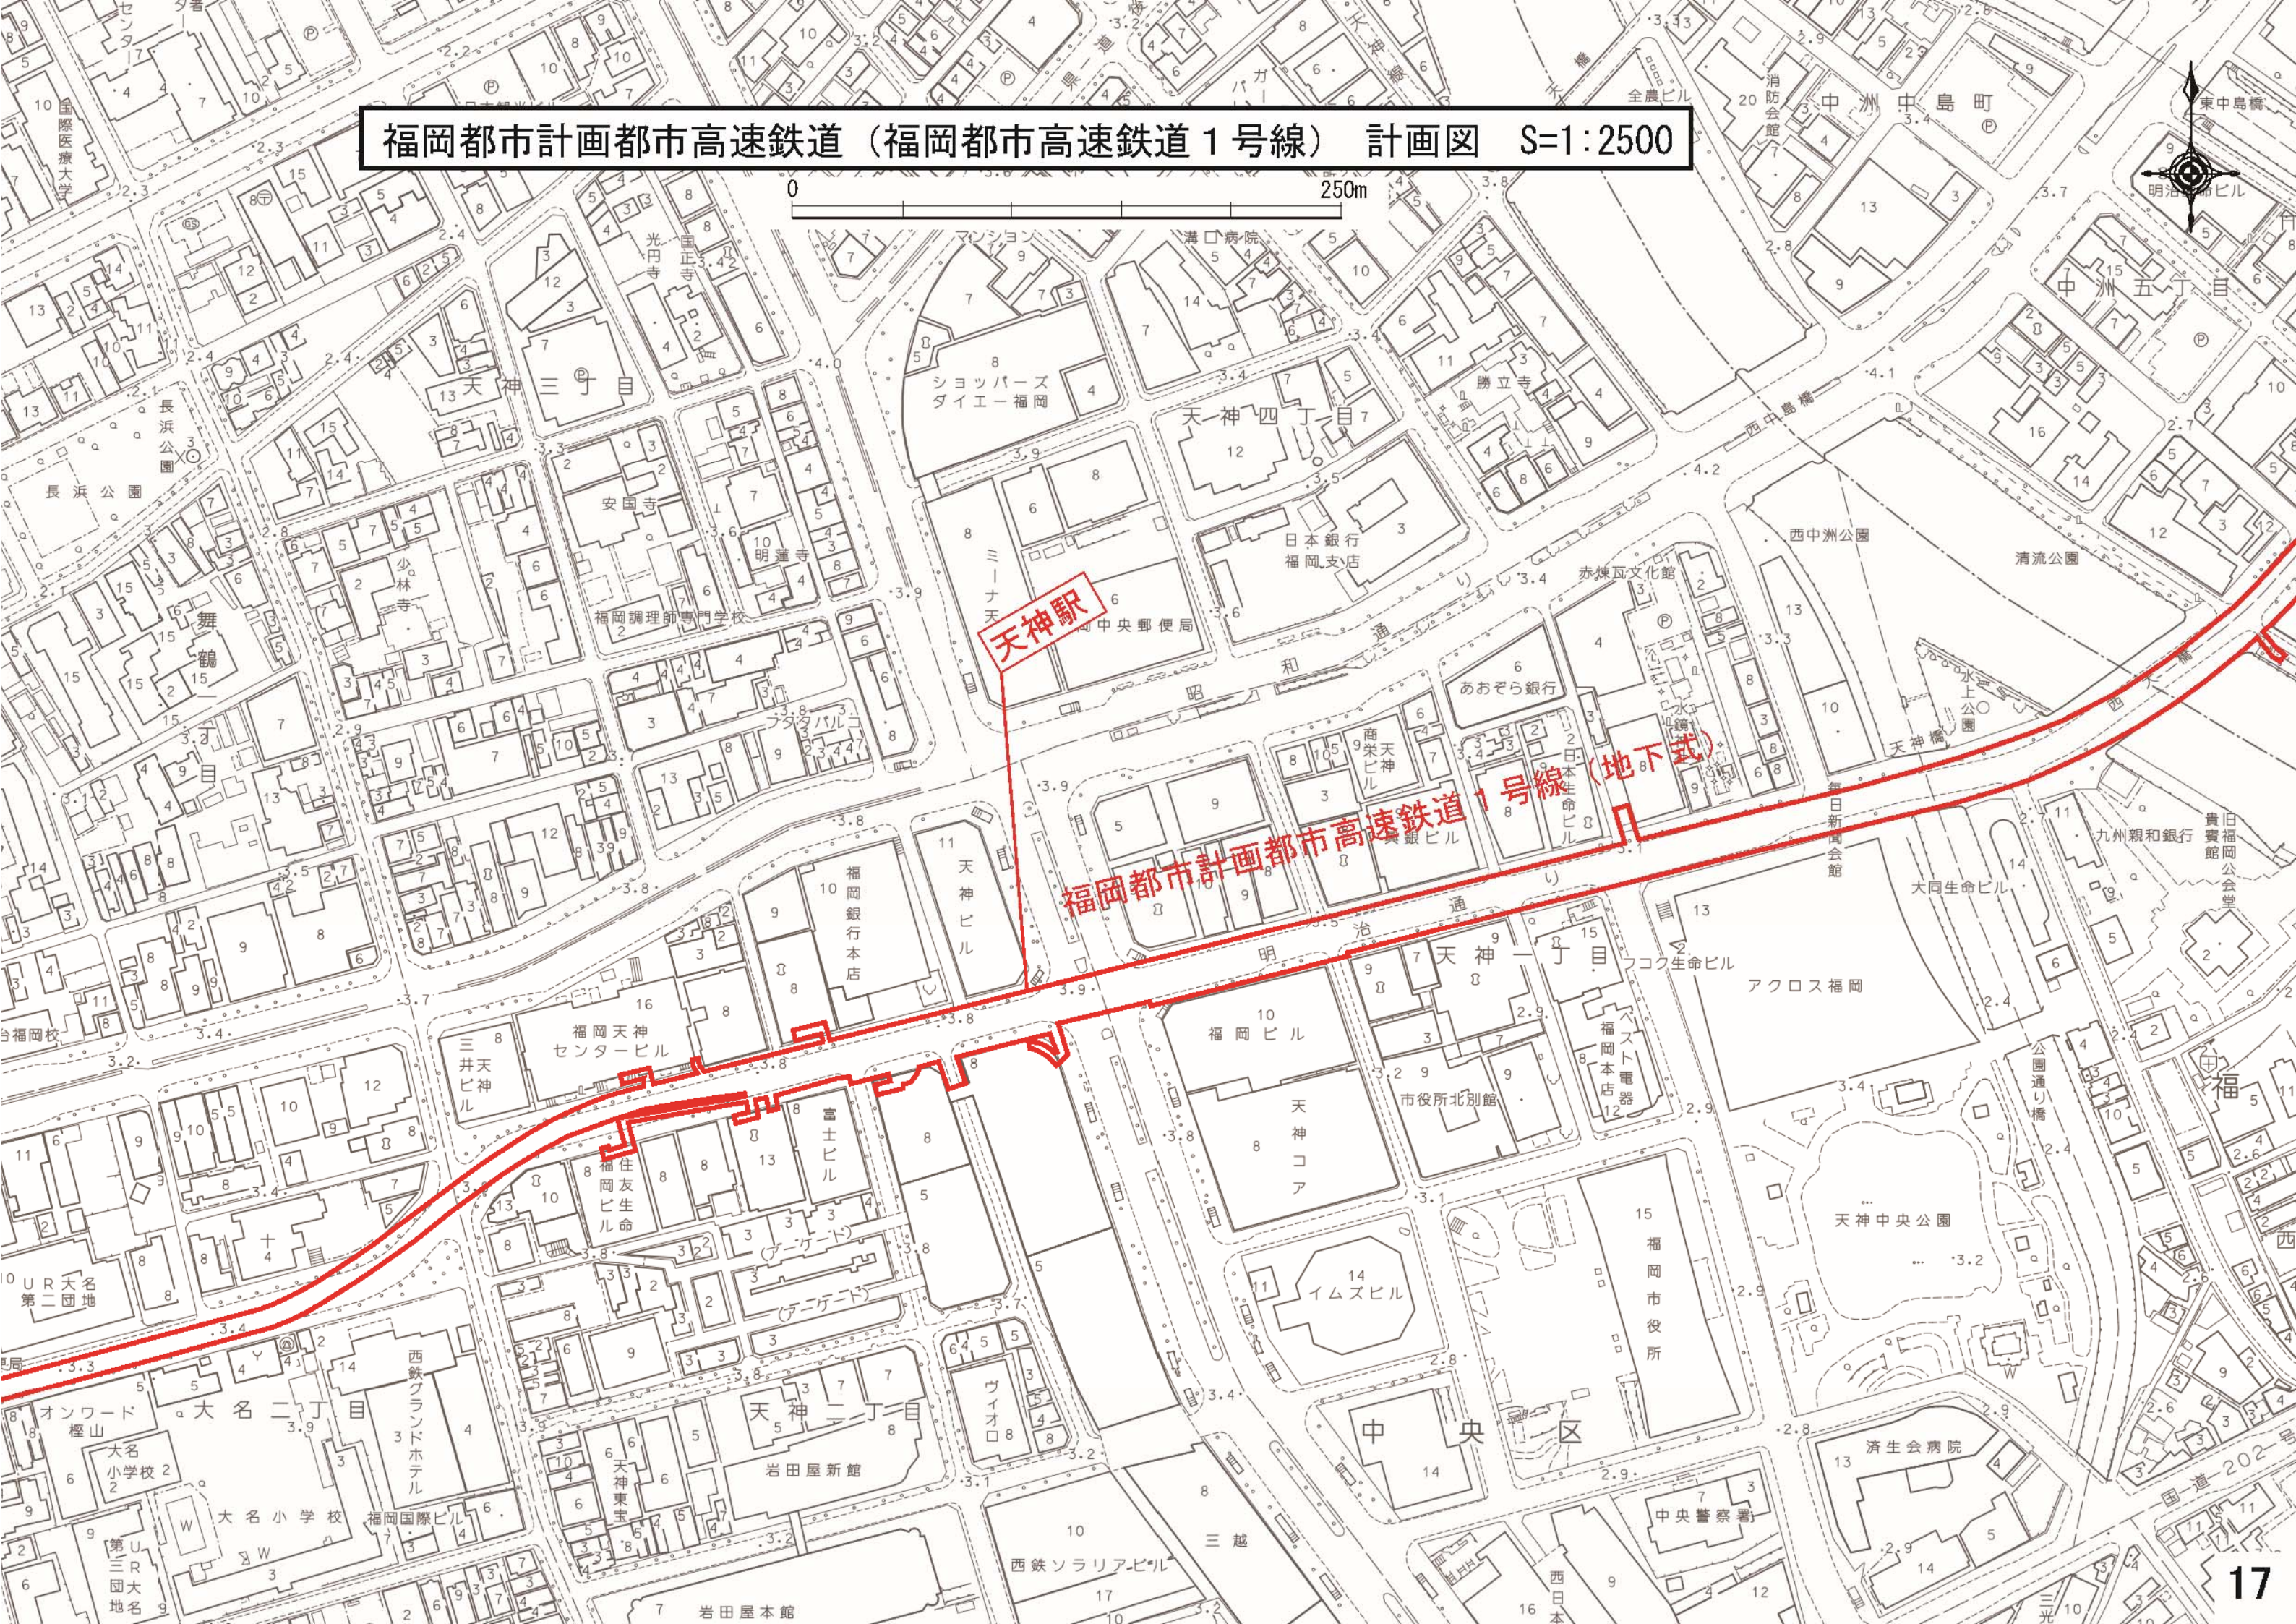


福岡都市計画都市高速鉄道（福岡都市高速鉄道1号線）計画図 S=1:2500

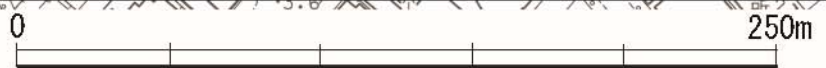

福岡都市計画都市高速鉄道（福岡都市高速鉄道1号線）新旧対照図 S=1:2500

0 250m

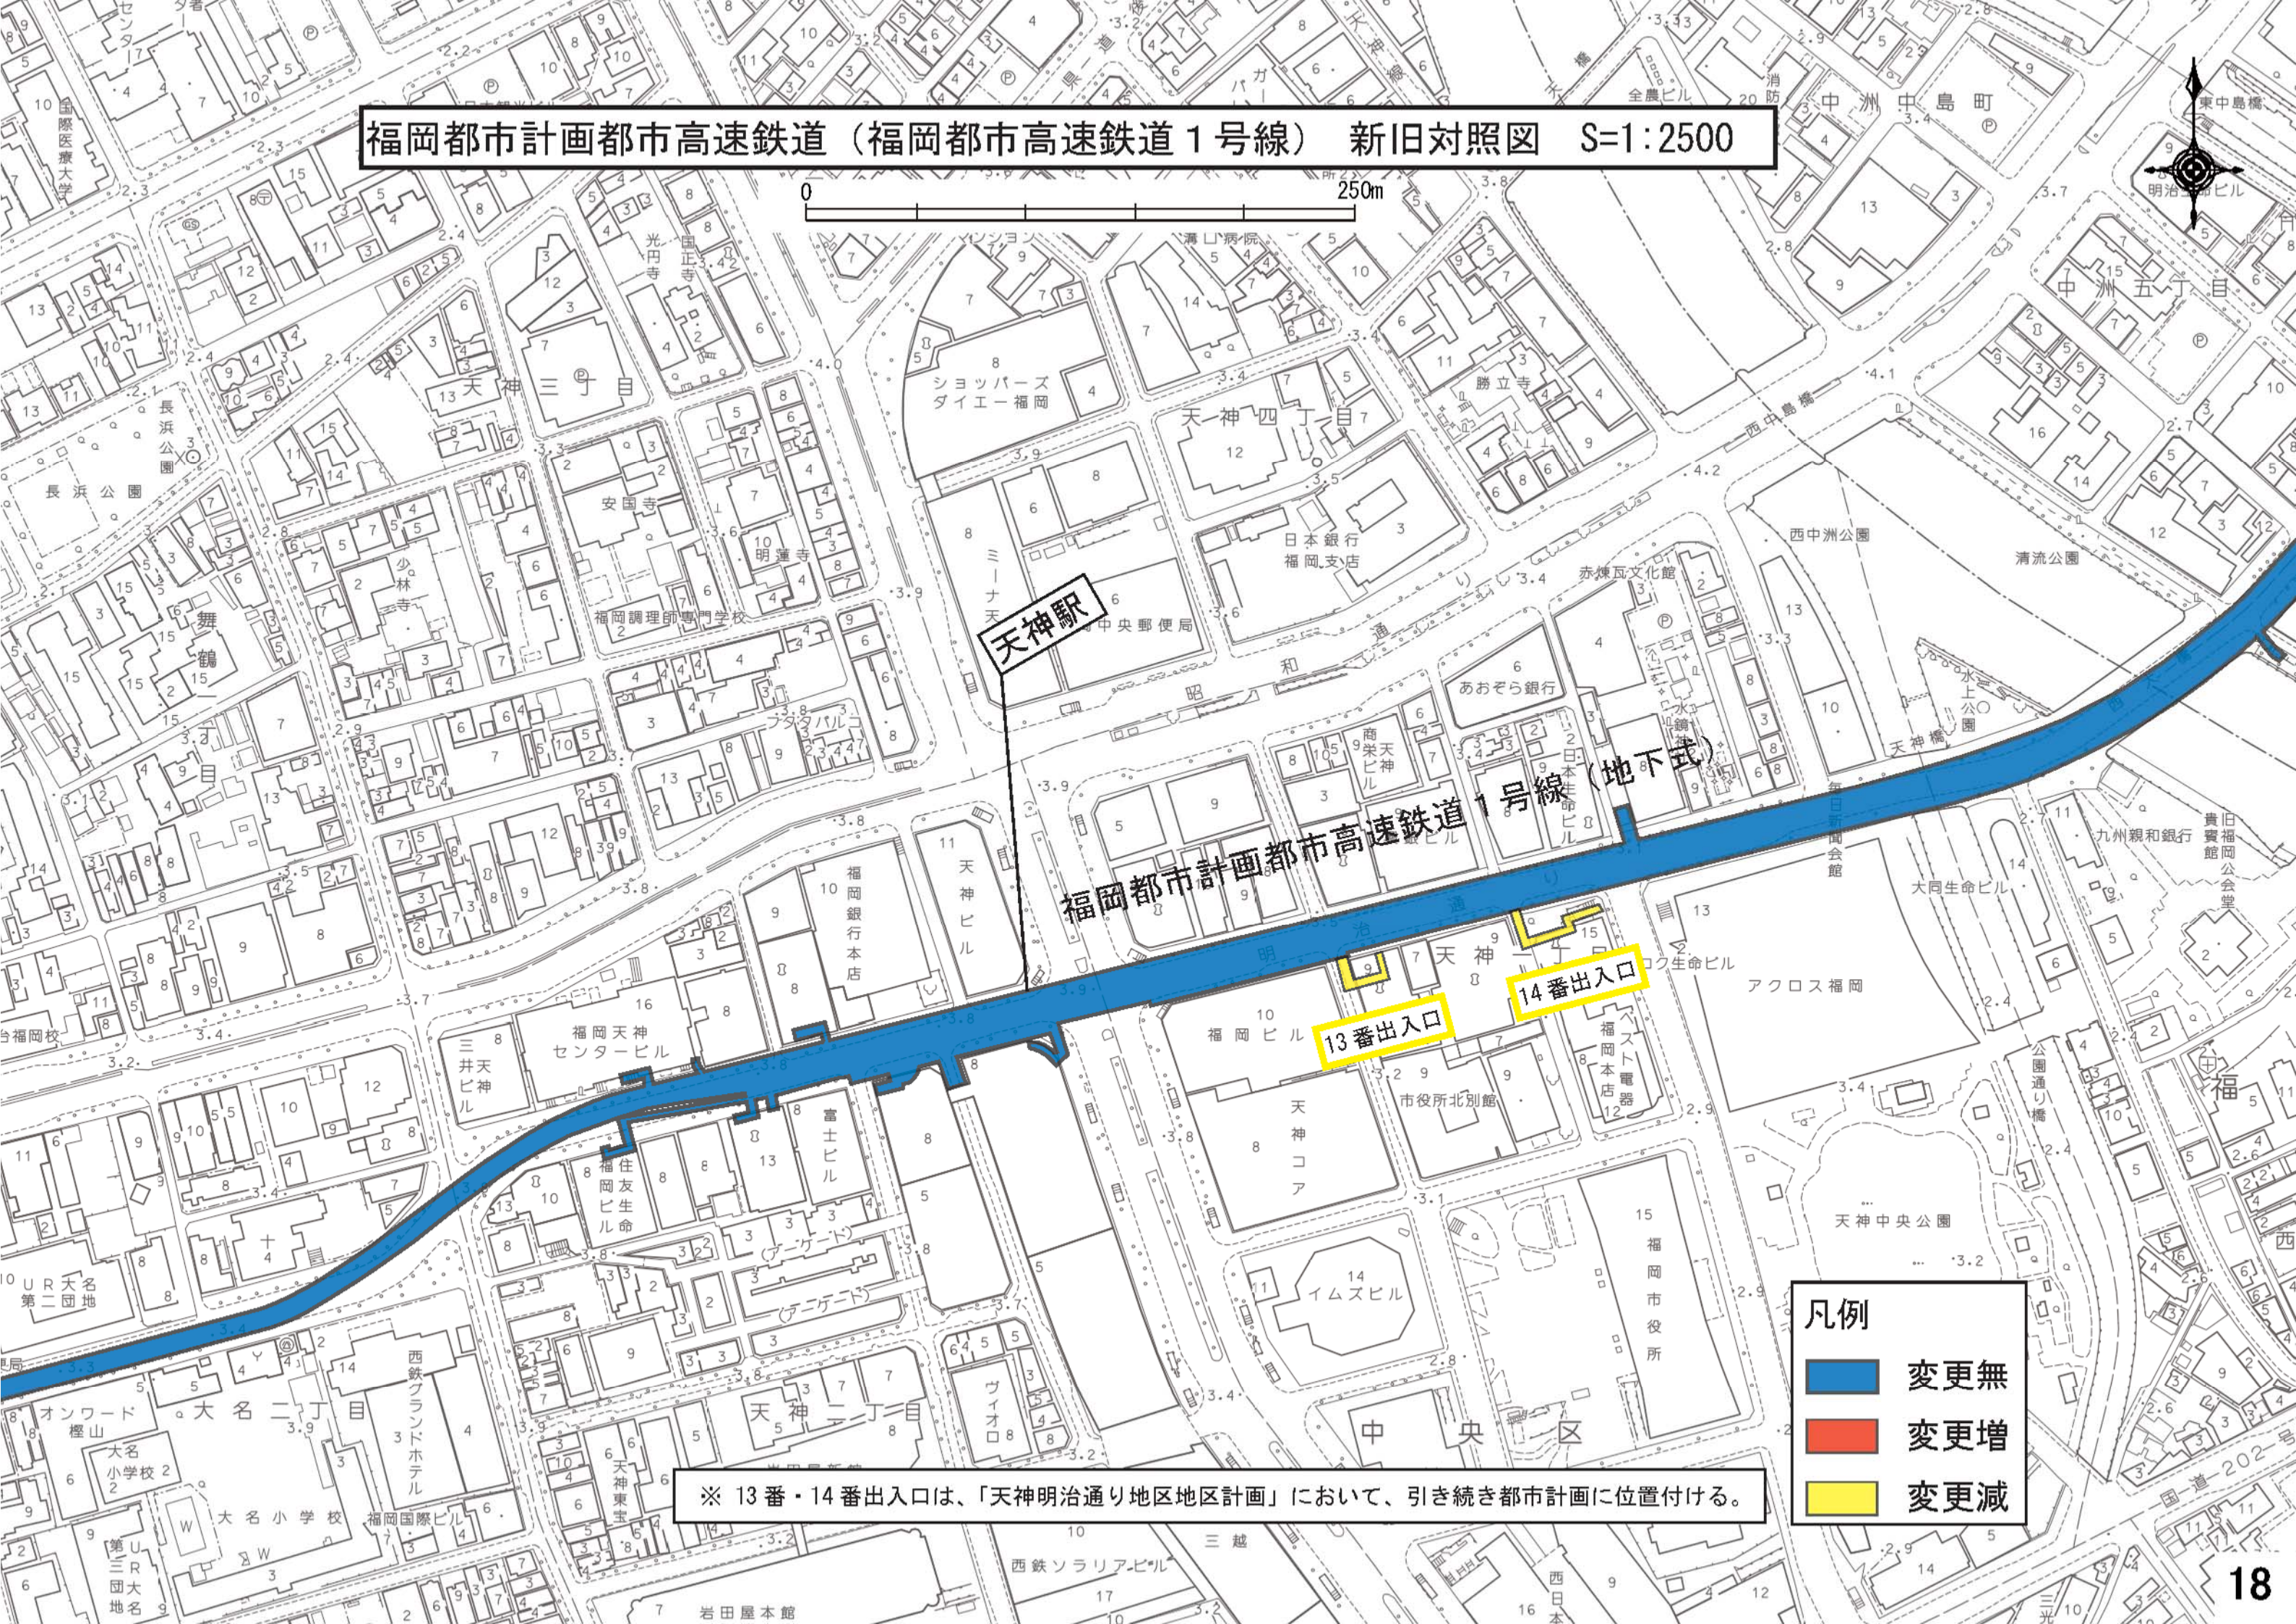

天神駅

福岡都市計画都市高速鉄道1号線(地下式)

13番出入口

14番出入口

凡例

 変更無
 変更増
 変更減

※ 13番・14番出入口は、「天神明治通り地区地区計画」において、引き続き都市計画に位置付ける。

(3) 福岡都市計画公園の変更（福岡市決定）

都市計画公園 2・2・26号浜男東公園を2・2・26号香椎芹田公園に名称を改め、次のように変更する。

注) 朱書きは旧を示す

種別	名称		位置	面積	備考
	番号	公園名			
街区公園	2・2・26	浜男東公園 香椎芹田公園	福岡市東区 香椎二丁目	約 0.13ha 約 0.14ha	(主な施設) グラウンド, 遊具広場

「区域は計画図表示のとおり」

理由


都市施設として公園を適正に配置し、より良好な整備を図るため、本案のとおり変更するものである。

(参 考)

総 括 表

区分	箇所数(箇所)	面積 (ha)
現在の都市計画公園	493	1198.09
今回の決定等	1	0.01
計	493	1198.10

福岡都市計画公園の変更（福岡市決定）

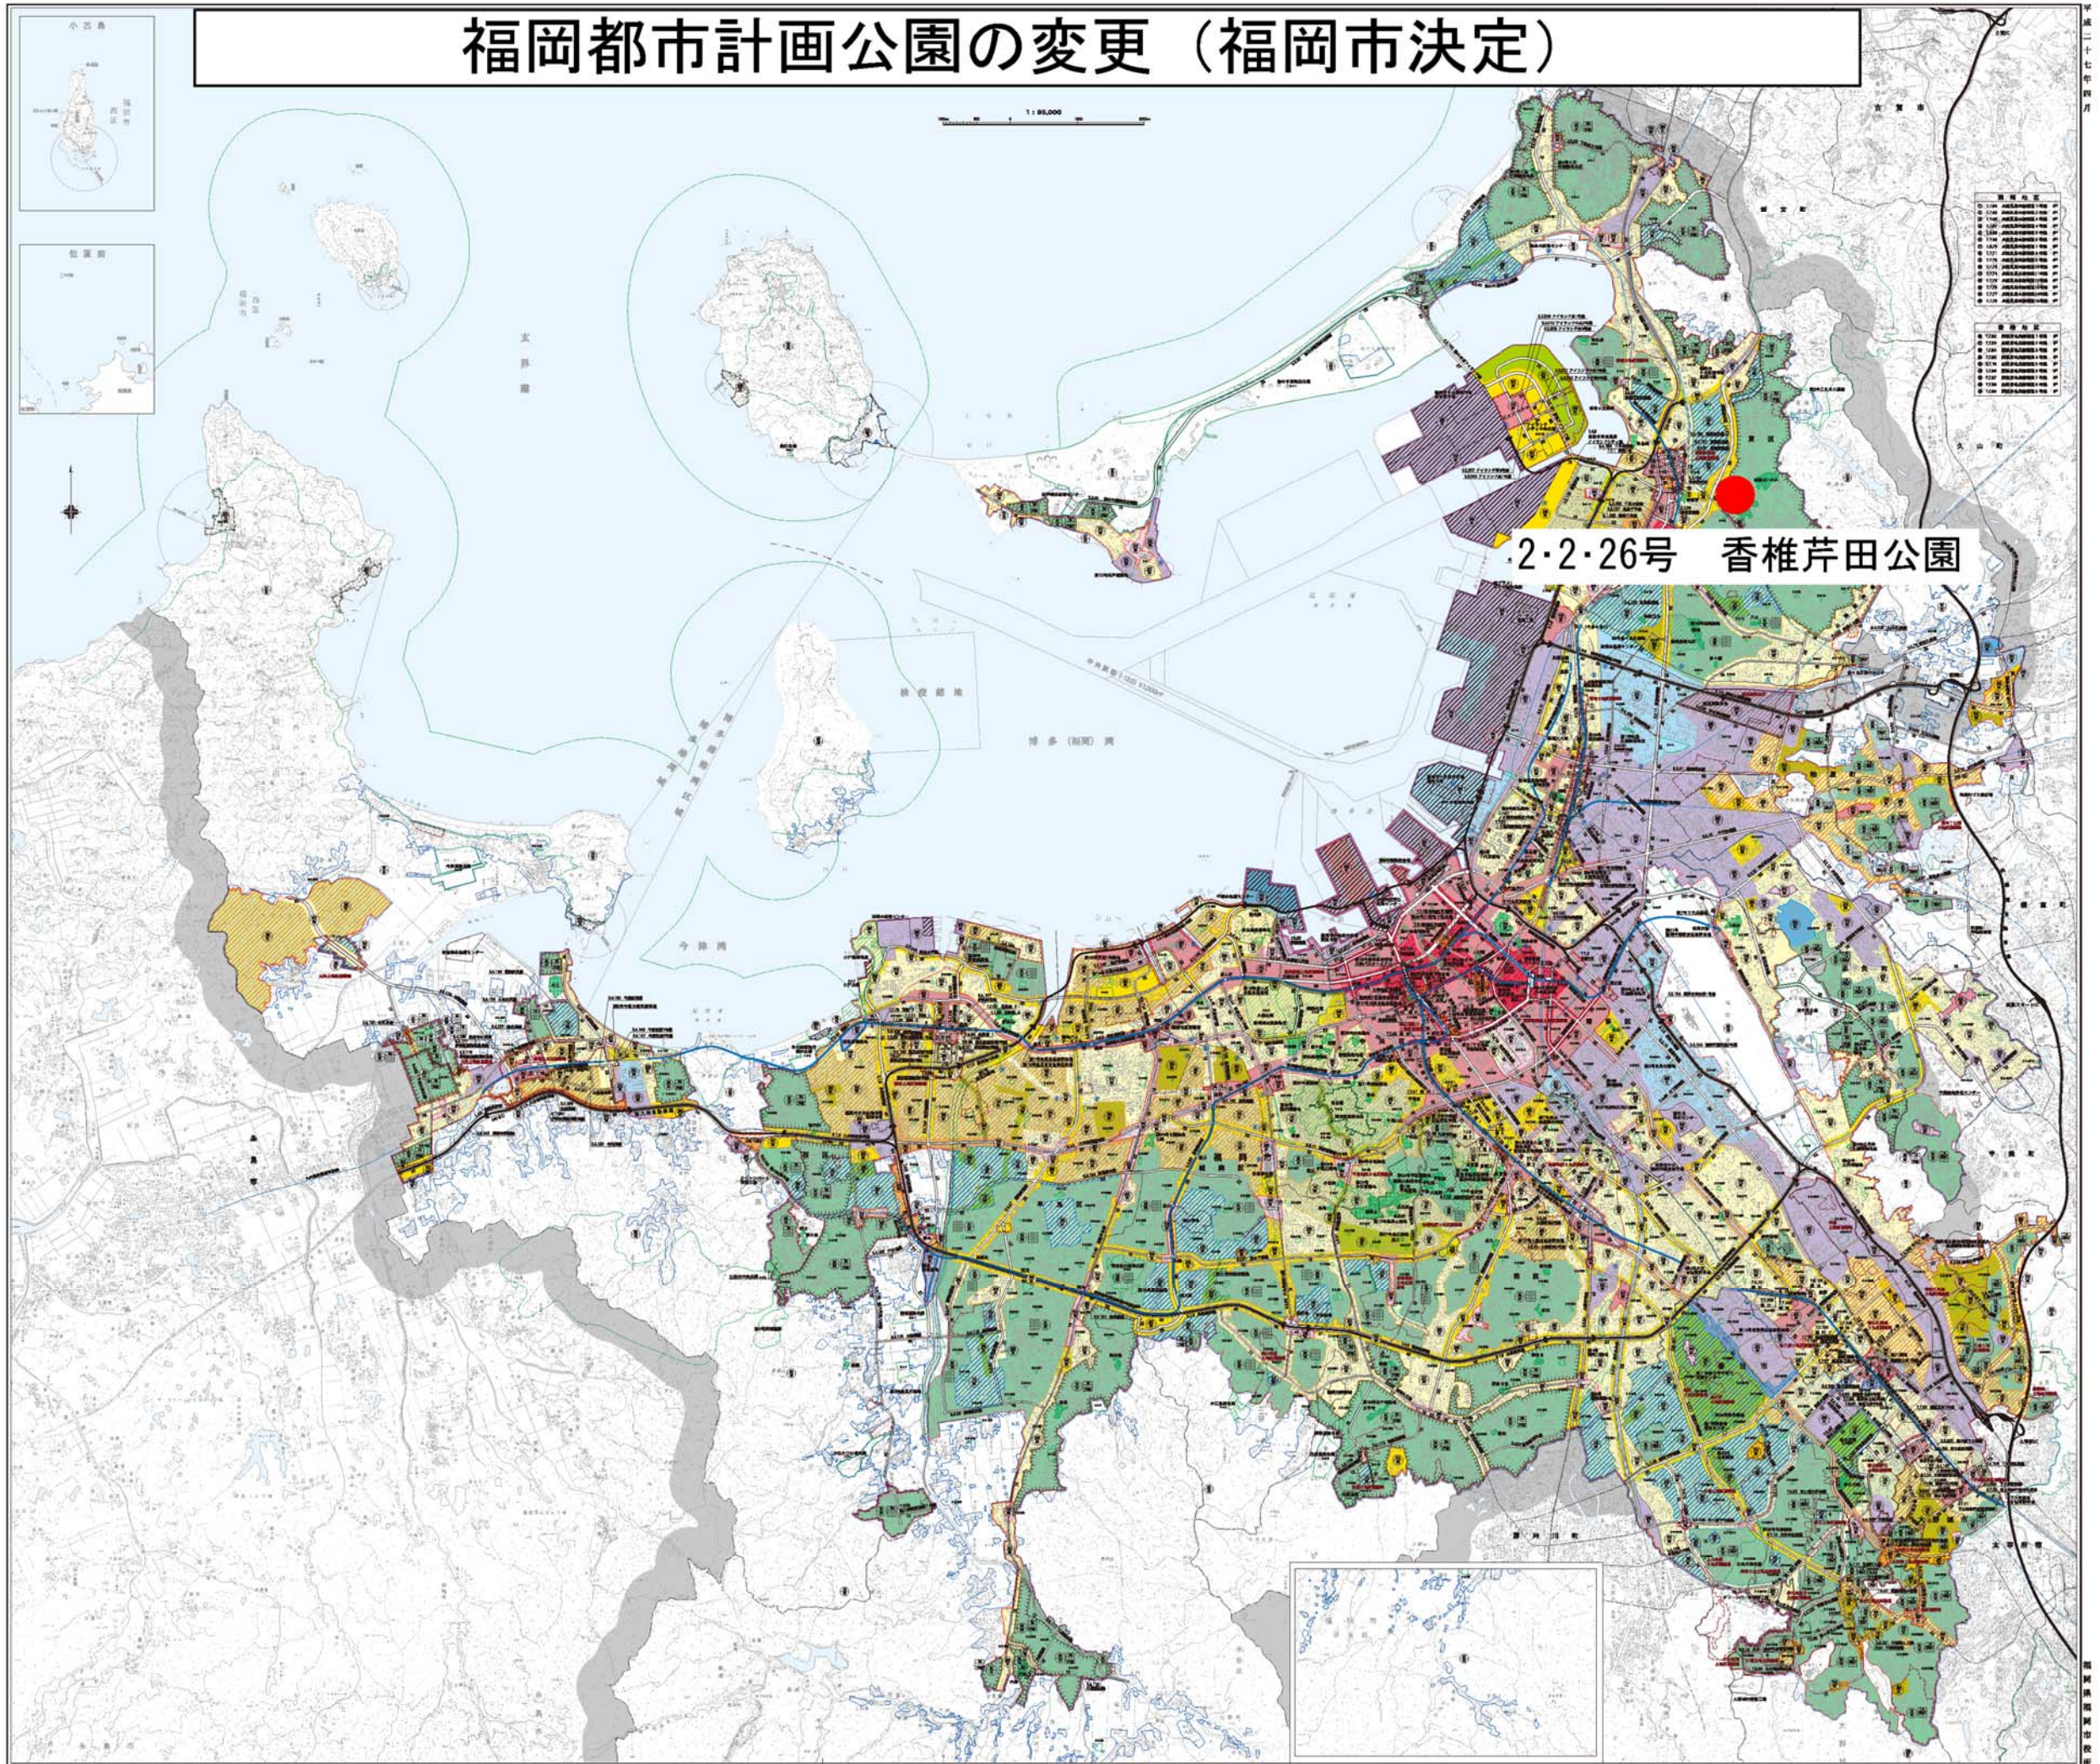

2-2-26号 香椎芹田公園


