



福岡市土井二丁目土地区画整理事業

4級基準点測量 網図

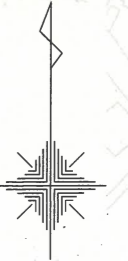

福岡市東区
土井二丁目 地区
縮尺 1 / 2,000
1/2.5万図葉名 福岡

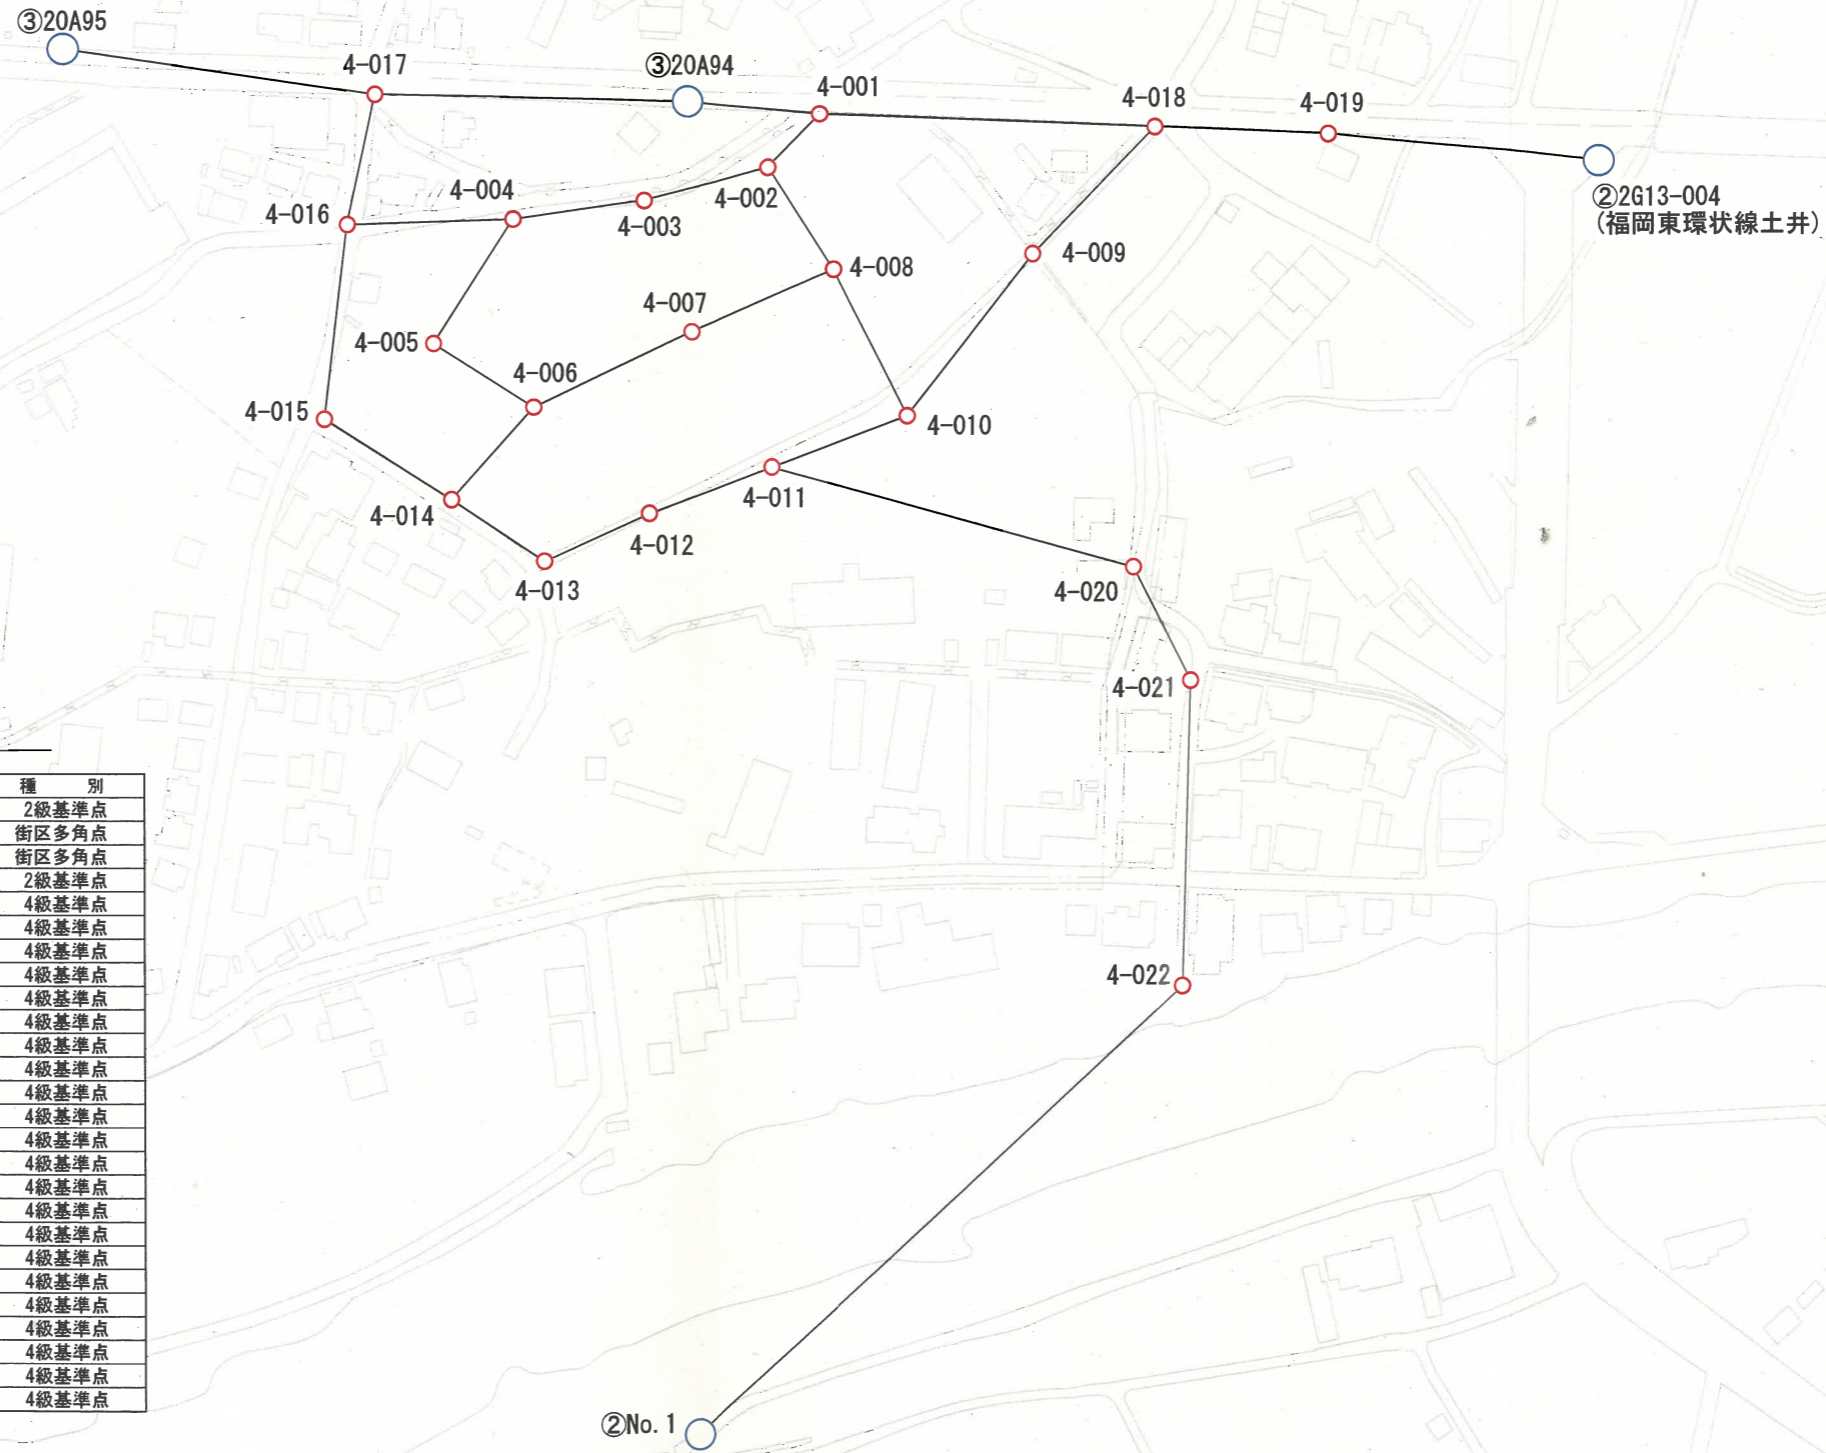

使用基準点一覧表

測点名	X 座標	Y 座標	種別
2G13-004	70260.265	-49335.405	2級基準点
20A94	70276.036	-49583.687	街区多角点
20A95	70290.150	-49753.510	街区多角点
No.1	69913.675	-49580.506	2級基準点
4-001	70272.509	-49547.713	4級基準点
4-002	70258.208	-49561.664	4級基準点
4-003	70249.219	-49595.504	4級基準点
4-004	70244.027	-49631.103	4級基準点
4-005	70210.380	-49652.564	4級基準点
4-006	70193.068	-49625.401	4級基準点
4-007	70213.748	-49582.461	4級基準点
4-008	70230.381	-49543.948	4級基準点
4-009	70234.754	-49489.718	4級基準点
4-010	70190.800	-49523.780	4級基準点
4-011	70176.806	-49560.525	4級基準点
4-012	70164.230	-49594.007	4級基準点
4-013	70151.202	-49622.416	4級基準点
4-014	70168.095	-49647.727	4級基準点
4-015	70189.957	-49682.181	4級基準点
4-016	70242.563	-49676.059	4級基準点
4-017	70277.842	-49668.549	4級基準点
4-018	70269.326	-49456.435	4級基準点
4-019	70267.467	-49409.173	4級基準点
4-020	70149.719	-49462.193	4級基準点
4-021	70118.947	-49446.672	4級基準点
4-022	70035.813	-49448.829	4級基準点

作業年度	作業種類	測量方式	座標系番号	測量計画機関
平成26年度	4級基準点測量	T S 法	(2)	福岡市土井二丁目 土地区画整理組合