

## 第6節 ライフライン整備

斜面地の造成にあわせ、電気、ガス、上水、汚水（漁業集落排水）の再整備を行った。

尚、ガスについてはLPガスによる供給であるが、震災前と同様、ガスステーションから配管し集中管理することとした。

（施工者）

電 气 ..... 九州電力

LPガス ..... 箕原商店

上水道 ..... 福岡市水道局


漁業集落排水 ..... 福岡市農林水産局



ガス管の融着



ガスステーション

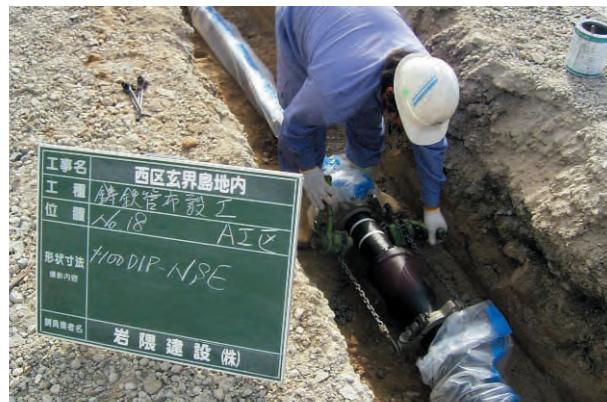

水道管布設状況



消火栓




汚水管布設状況



マンホール設置状況

記 号	名 称
赤線	LPガス
緑線	污水管
青線	上水道
紫丸	電柱

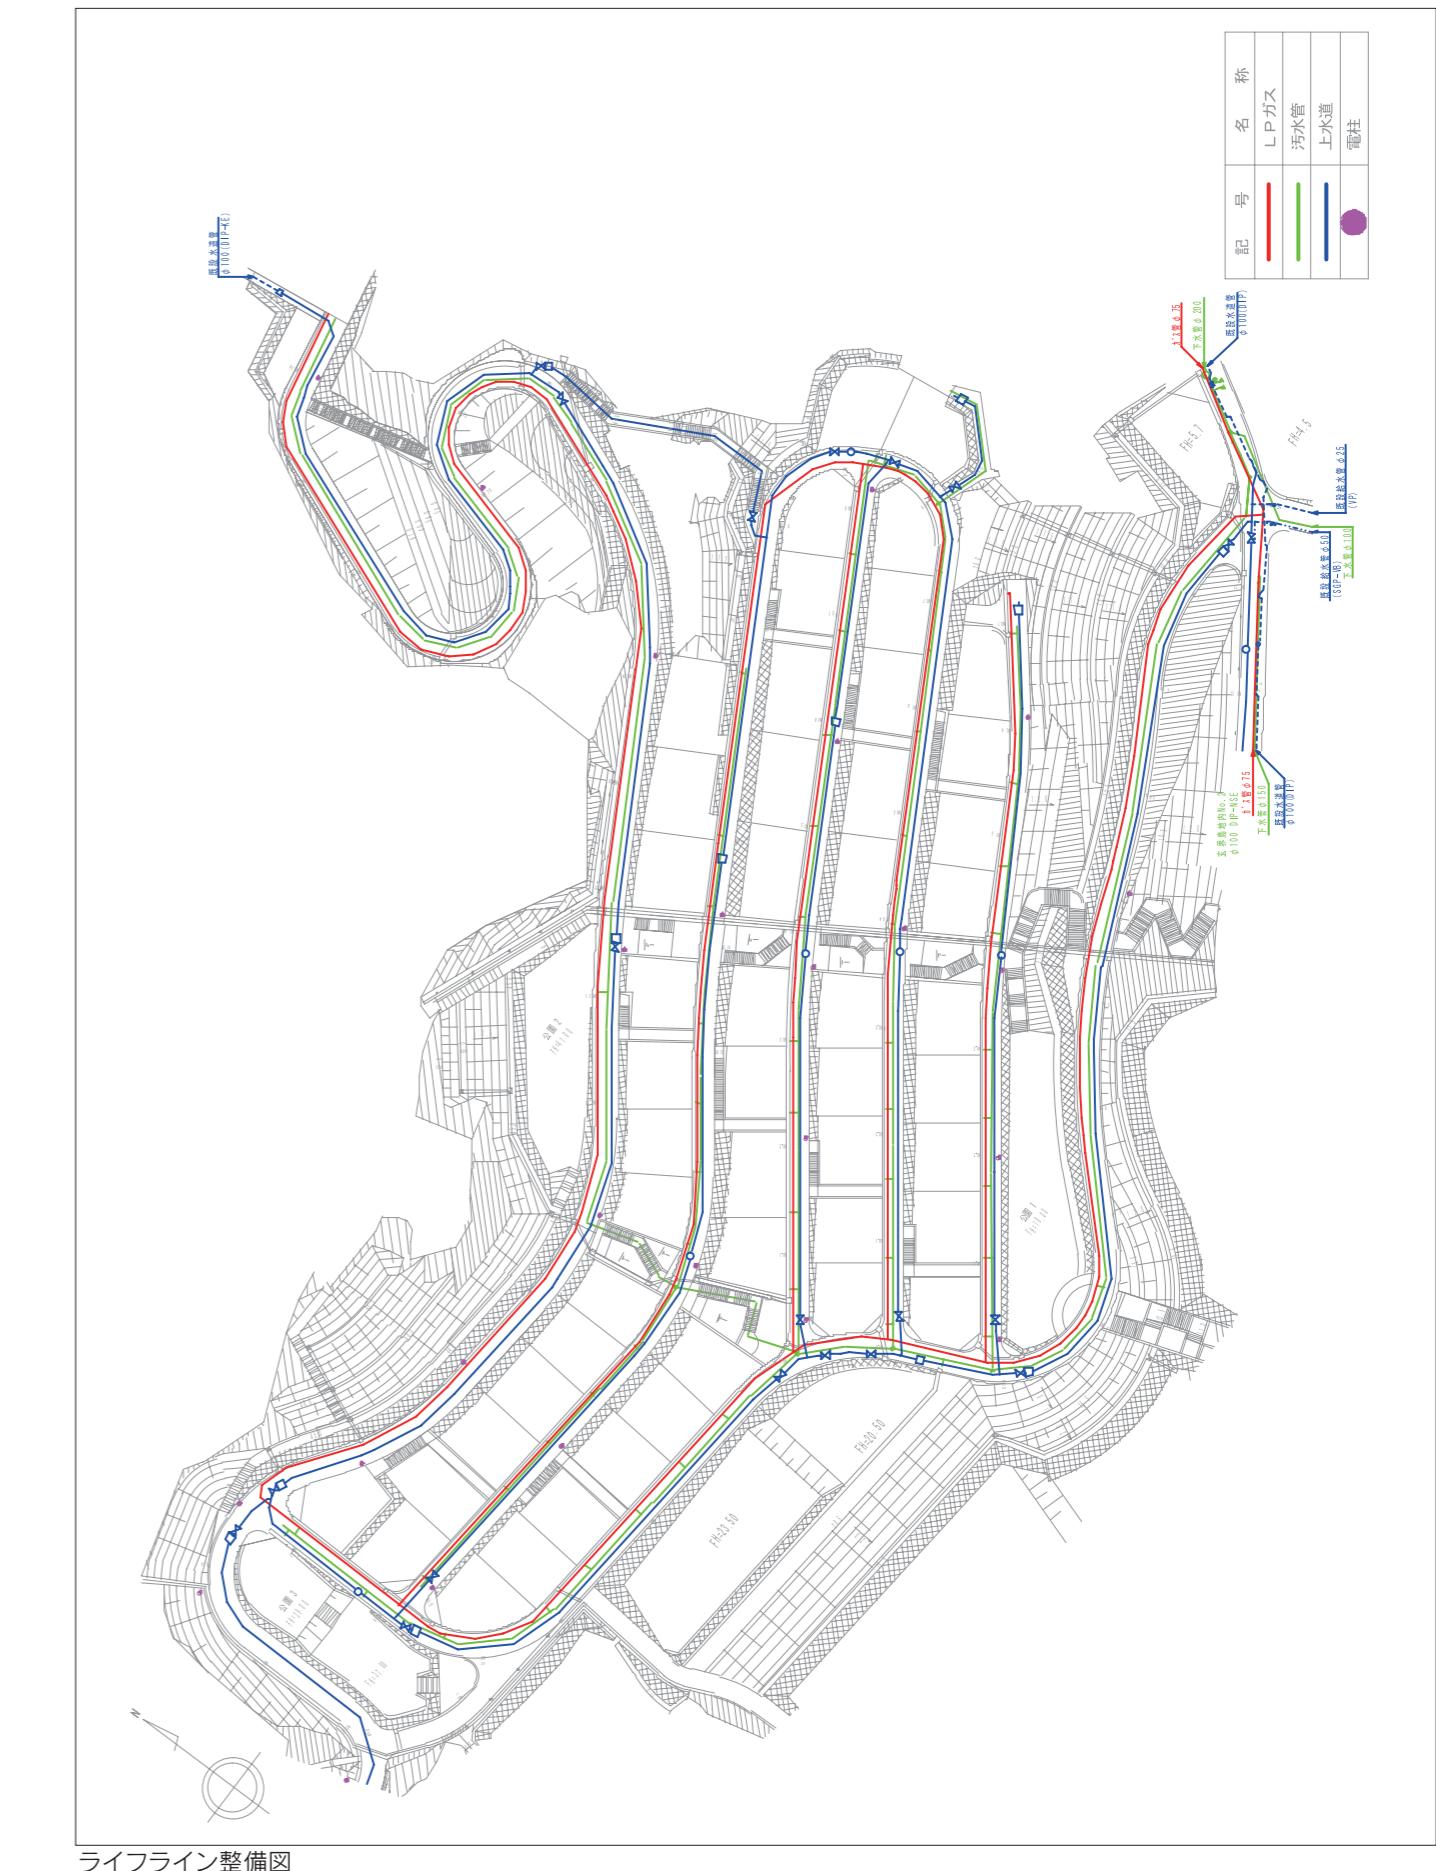

## 第7節 | 公営住宅建設 |

公営住宅の建設にあたっては、復興計画の検討が始まる前の震災直後から、島民から要望があがっていた。これを受け福岡県では、県営住宅(公営住宅)50戸を先行して整備することとした。建設地については、漁業協同組合が漁業従事者への分譲地を保有していたため、この土地を選定した。その後、意向調査により、公営住宅入居希望者が115戸となつたため、先行して決定していた県営住宅50戸を除く65戸を福岡市が市営住宅(小規模改良住宅)として整備することとなった。

### (県営住宅の概要)

敷地面積: 約3,500m<sup>2</sup>  
構 造: 鉄筋コンクリート造  
規 模: 3棟50戸  
3階建て2棟(12戸、18戸)  
4階建て1棟(20戸)  
住戸タイプ: 2DK(約51m<sup>2</sup>) 19戸  
3DK(約66m<sup>2</sup>) 24戸  
4DK(約77m<sup>2</sup>) 7戸

特 徴: ○居住者のコミュニティと高齢者の移動に配慮し、3棟を渡り廊下で接続するとともにエレベーターを設置  
○高齢者や強風に配慮し、玄関扉に引き戸を採用  
○バリアフリー仕様



県営住宅完成写真

### (市営住宅の概要)

敷地面積: 約8,000m<sup>2</sup>  
構 造: 鉄筋コンクリート造  
規 模: 7棟65戸  
2階建て2棟(4戸、10戸)  
3階建て4棟(9戸(一部2階建て)、9戸、12戸、12戸)  
4階建て1棟(9戸)

住戸タイプ: 2DK (44m<sup>2</sup>) 9戸  
3DK (60m<sup>2</sup>) 5戸  
3LDK (69m<sup>2</sup>) 48戸  
4DK (69m<sup>2</sup>) 3戸  
特 徴: ○まとまった敷地が確保できなかつたため、1棟あたり10戸前後の小規模な住棟配置  
○景観に配慮し、2階から4階建ての低・中層構造  
○エレベーターを利用した上下移動支援施設を導入  
○3階建て以上の5棟にエレベーターを設置  
○高齢者や強風に配慮し、玄関扉に引き戸を採用  
○漁業者の生活を考慮し、屋外から浴室への出入り口を一部設置



市営住宅完成写真



エレベーターにブリッジを連結した上下移動支援施設

### (既存市営住宅の復旧工事)

既存の市営住宅5棟24戸については被害が少なく、震災直後の平成17年3月から4月に復旧工事を完了し、島民の帰島、仮設住宅入居にあわせて再入居した。

## 第8節 | 公園・広場整備 |

斜面集落部には、緊急時の避難場所や活動拠点としての機能を備えた公園を新たに3ヶ所整備した。また平地には、島の中心部や公営住宅付近など平地の人が集う場所に、交流の場となる広場を整備した。樹種の選定については、島の特性を考慮し、耐塩害性のある植種とした。

また、離島であり行政が直接公園の管理を行うことは難しいため、清潔で明るく安全で快適な憩いの場として利用できるように、島民で組織された「公園愛護会」が立ち上げられ、公園等の日常管理を行うこととなった。



(にぎわい広場)

公民館や漁協、新設された集会所や老人憩いの家など公共施設が集中する位置に、島民同士が集い、来島者と交流できる広場を整備した。



(玄界復興記念公園)

斜面集落部の入口に、斜面地や海が展望でき、斜面集落部へ向かう人々の休憩や憩いの場となるオープンスペースを設けた。



(玄界百合若公園)

集落部最上部に、畠地や登山する方の休憩する場となる公園を設けた。また、園内には、山火事など斜面上部での火災発生時の消火活動拠点として、消防倉庫や防火水槽を設置した。