福岡市玉川第1土地区画整理事業換地図
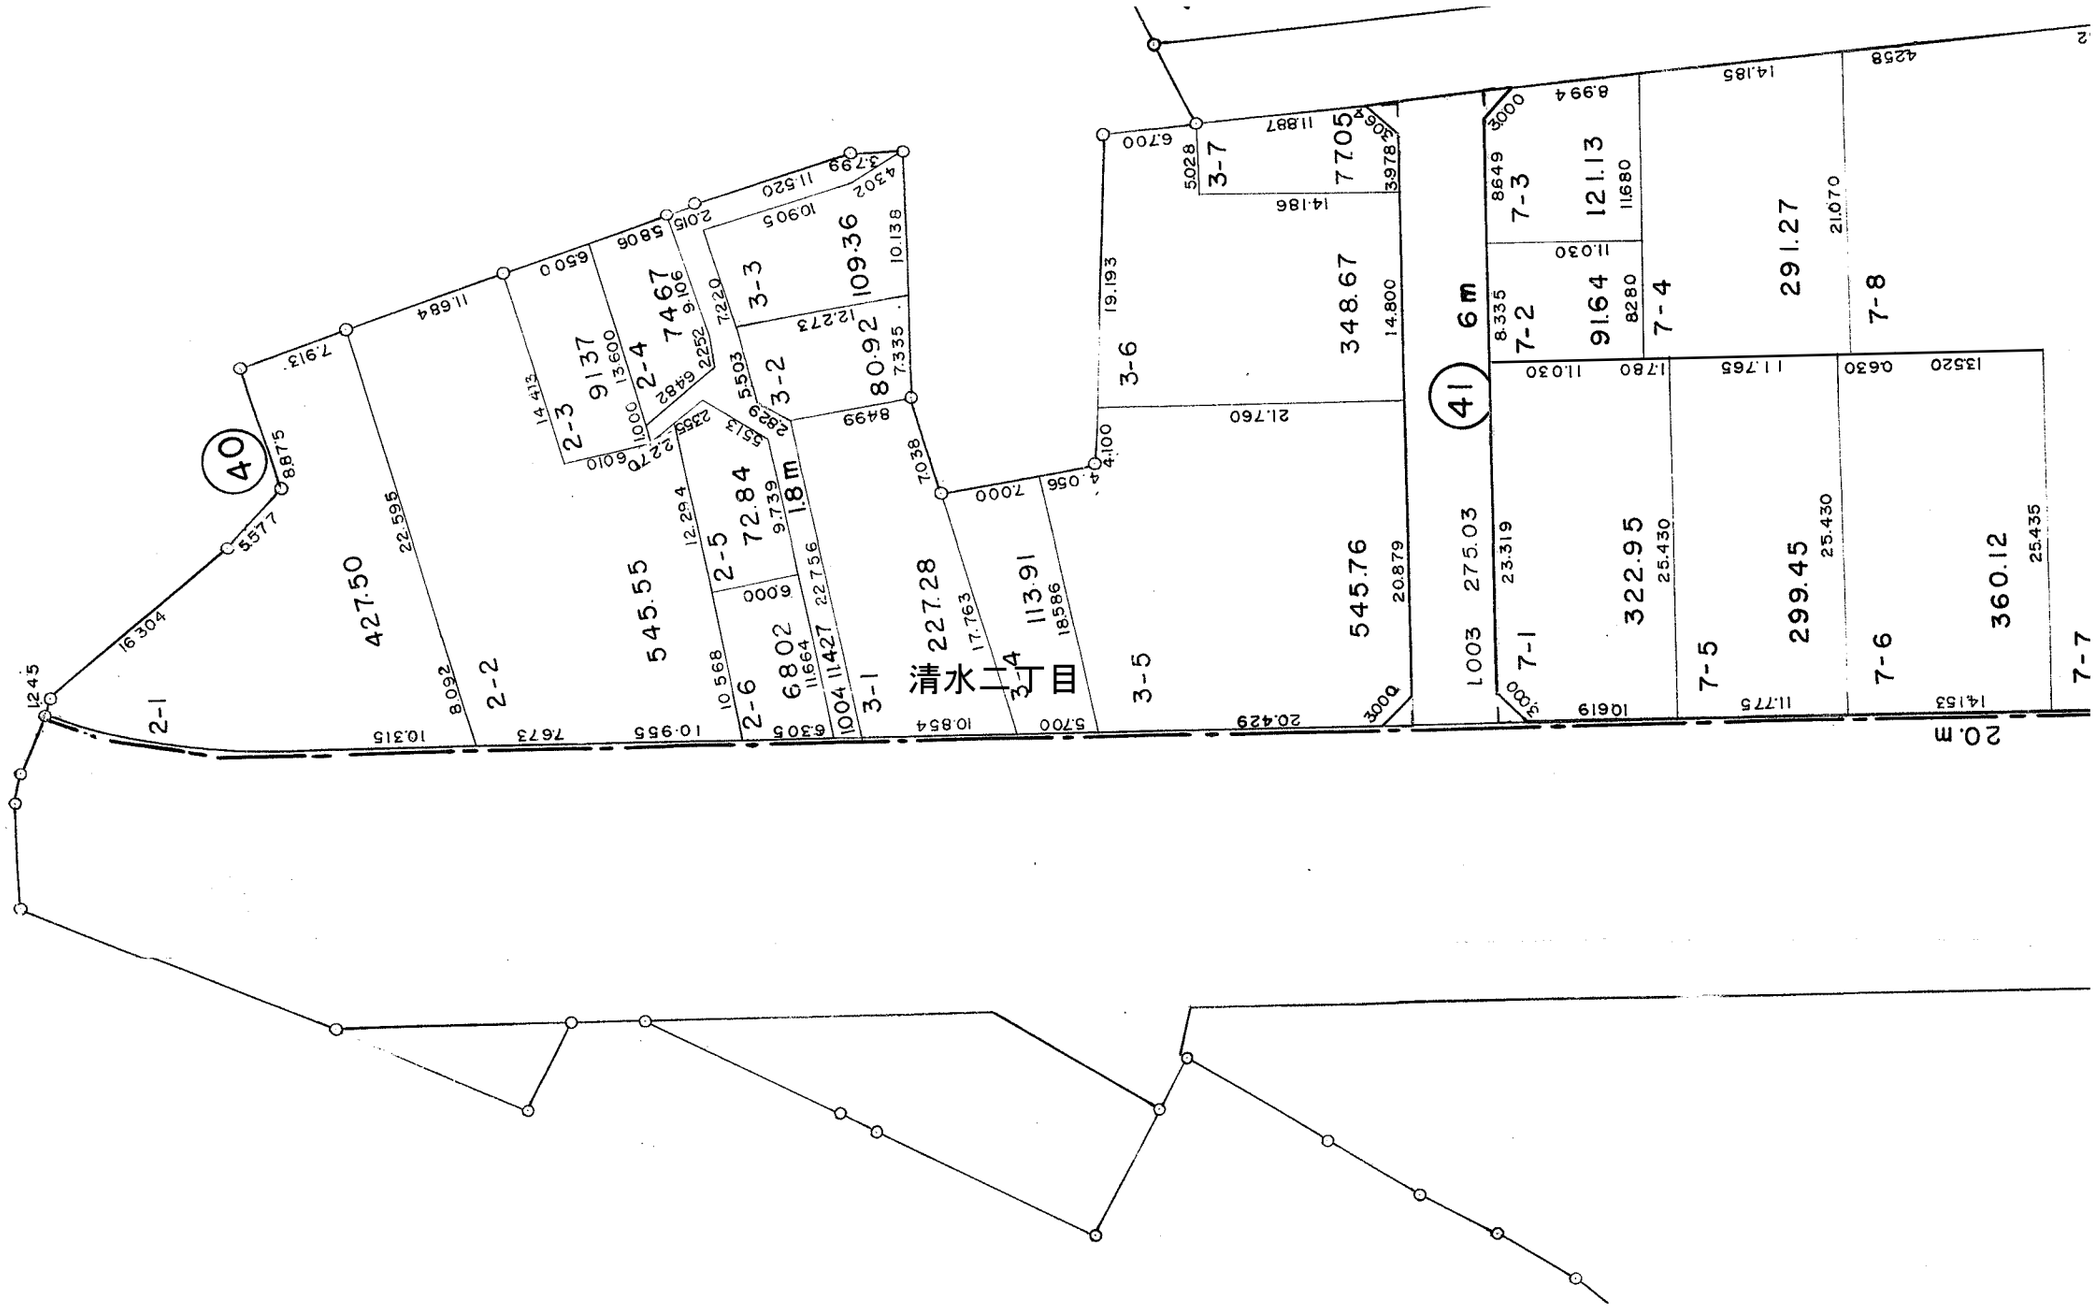
単位：m