単位：m

戦災復興土地区画整理事業
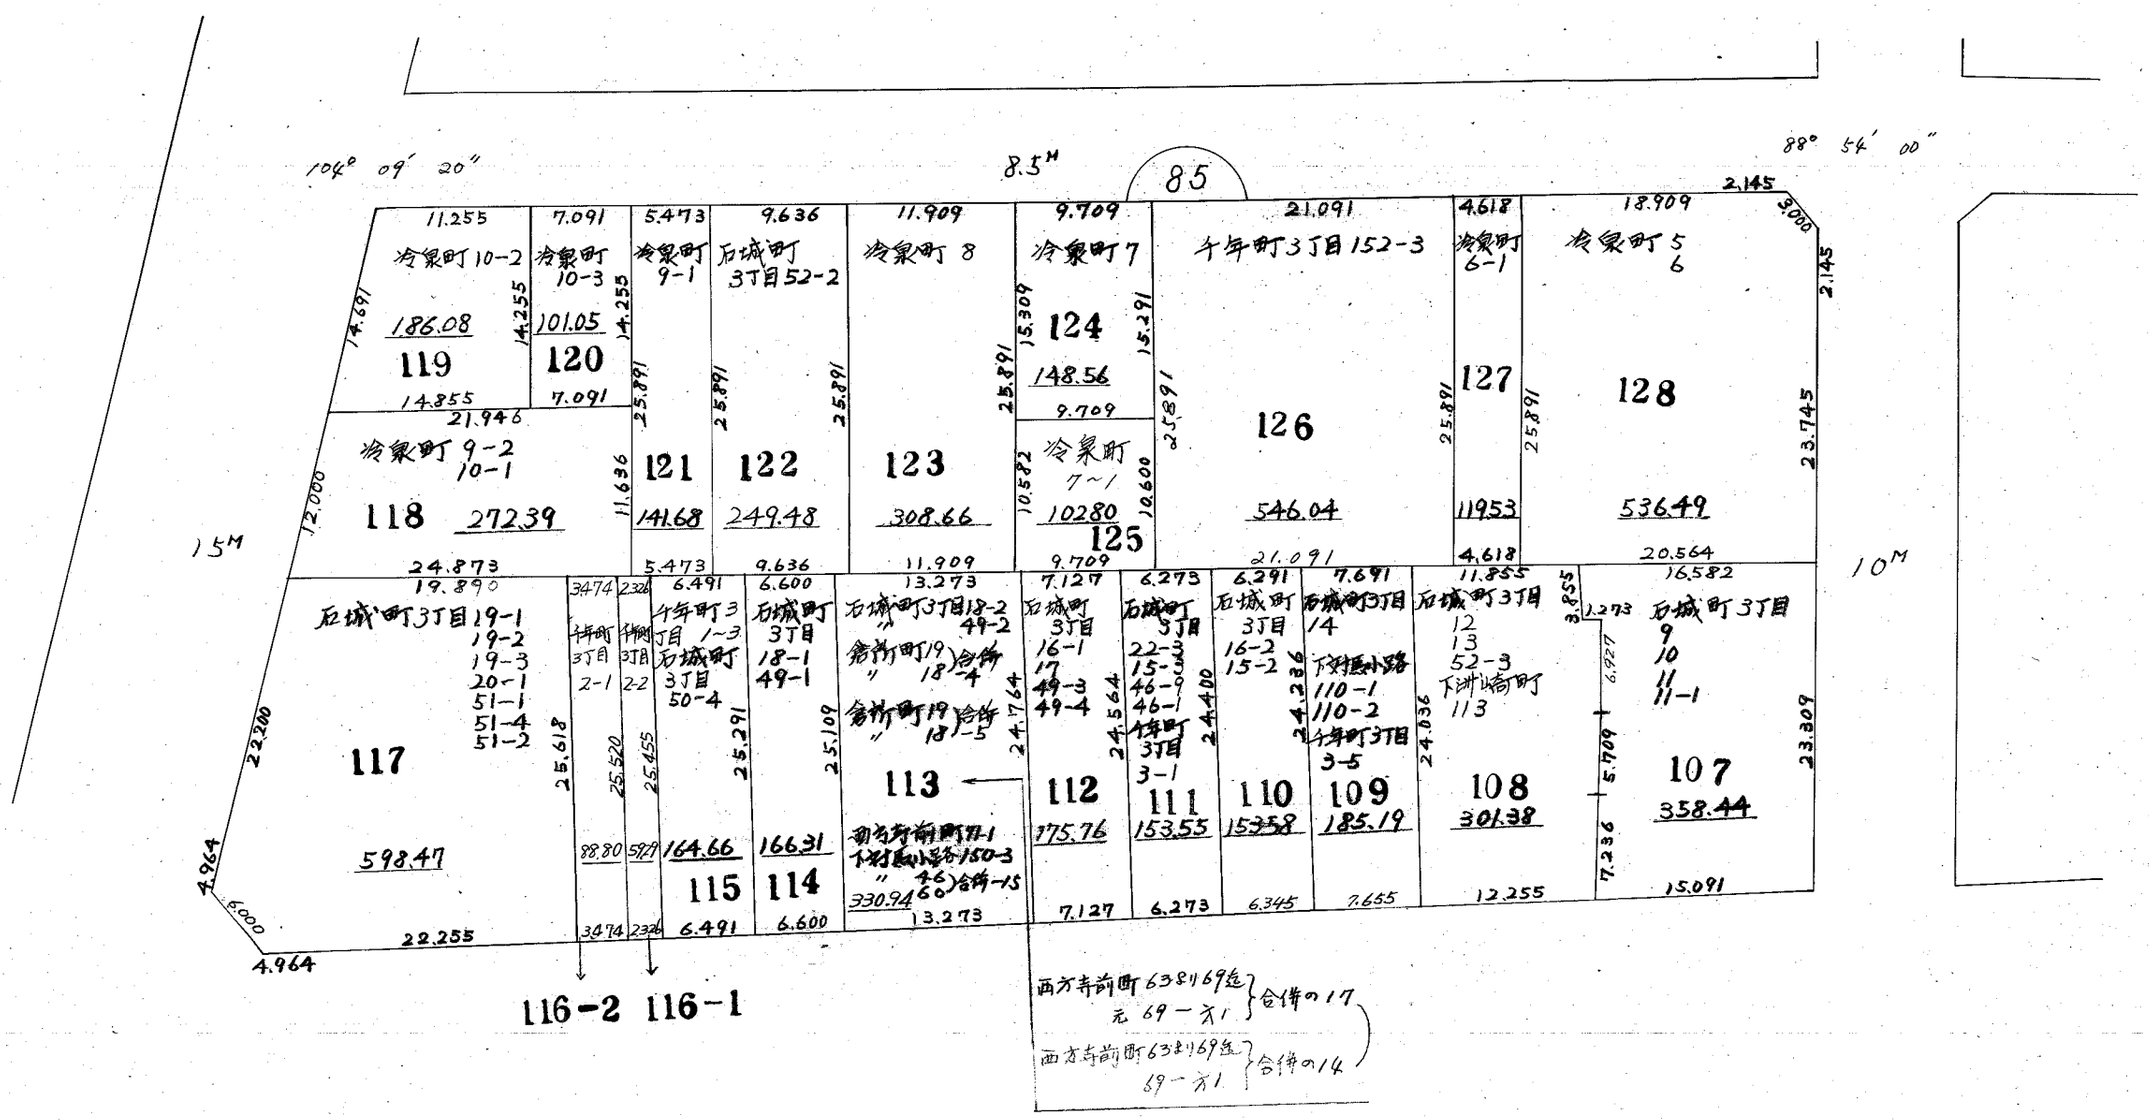
築港本町