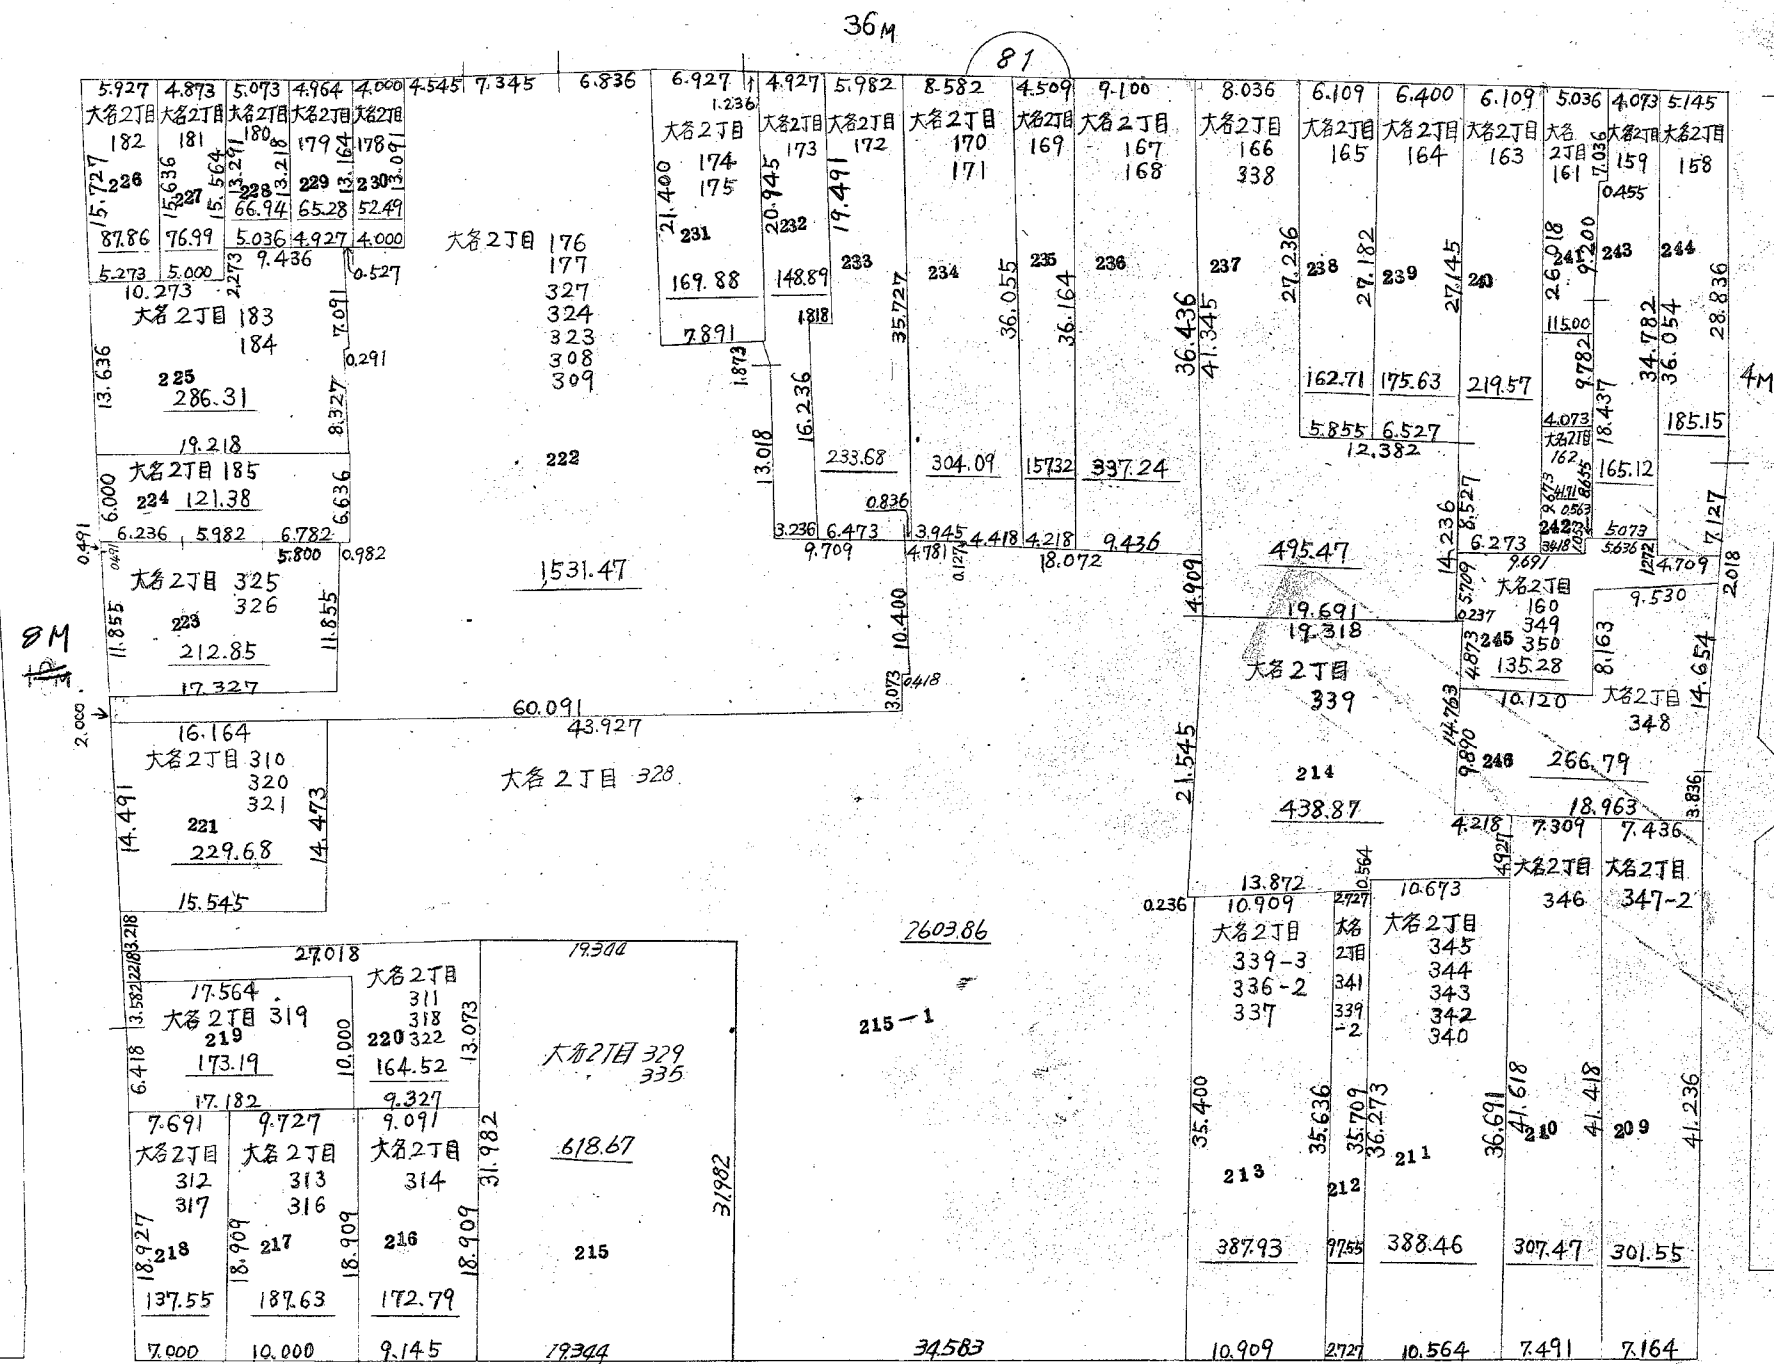


大名二丁目

~~25M~~ 18M (25M)

81