


S=1 : 500  
單位 m

街区面積 3,434.90m<sup>2</sup>  
画地面積 3,434.89m<sup>2</sup>

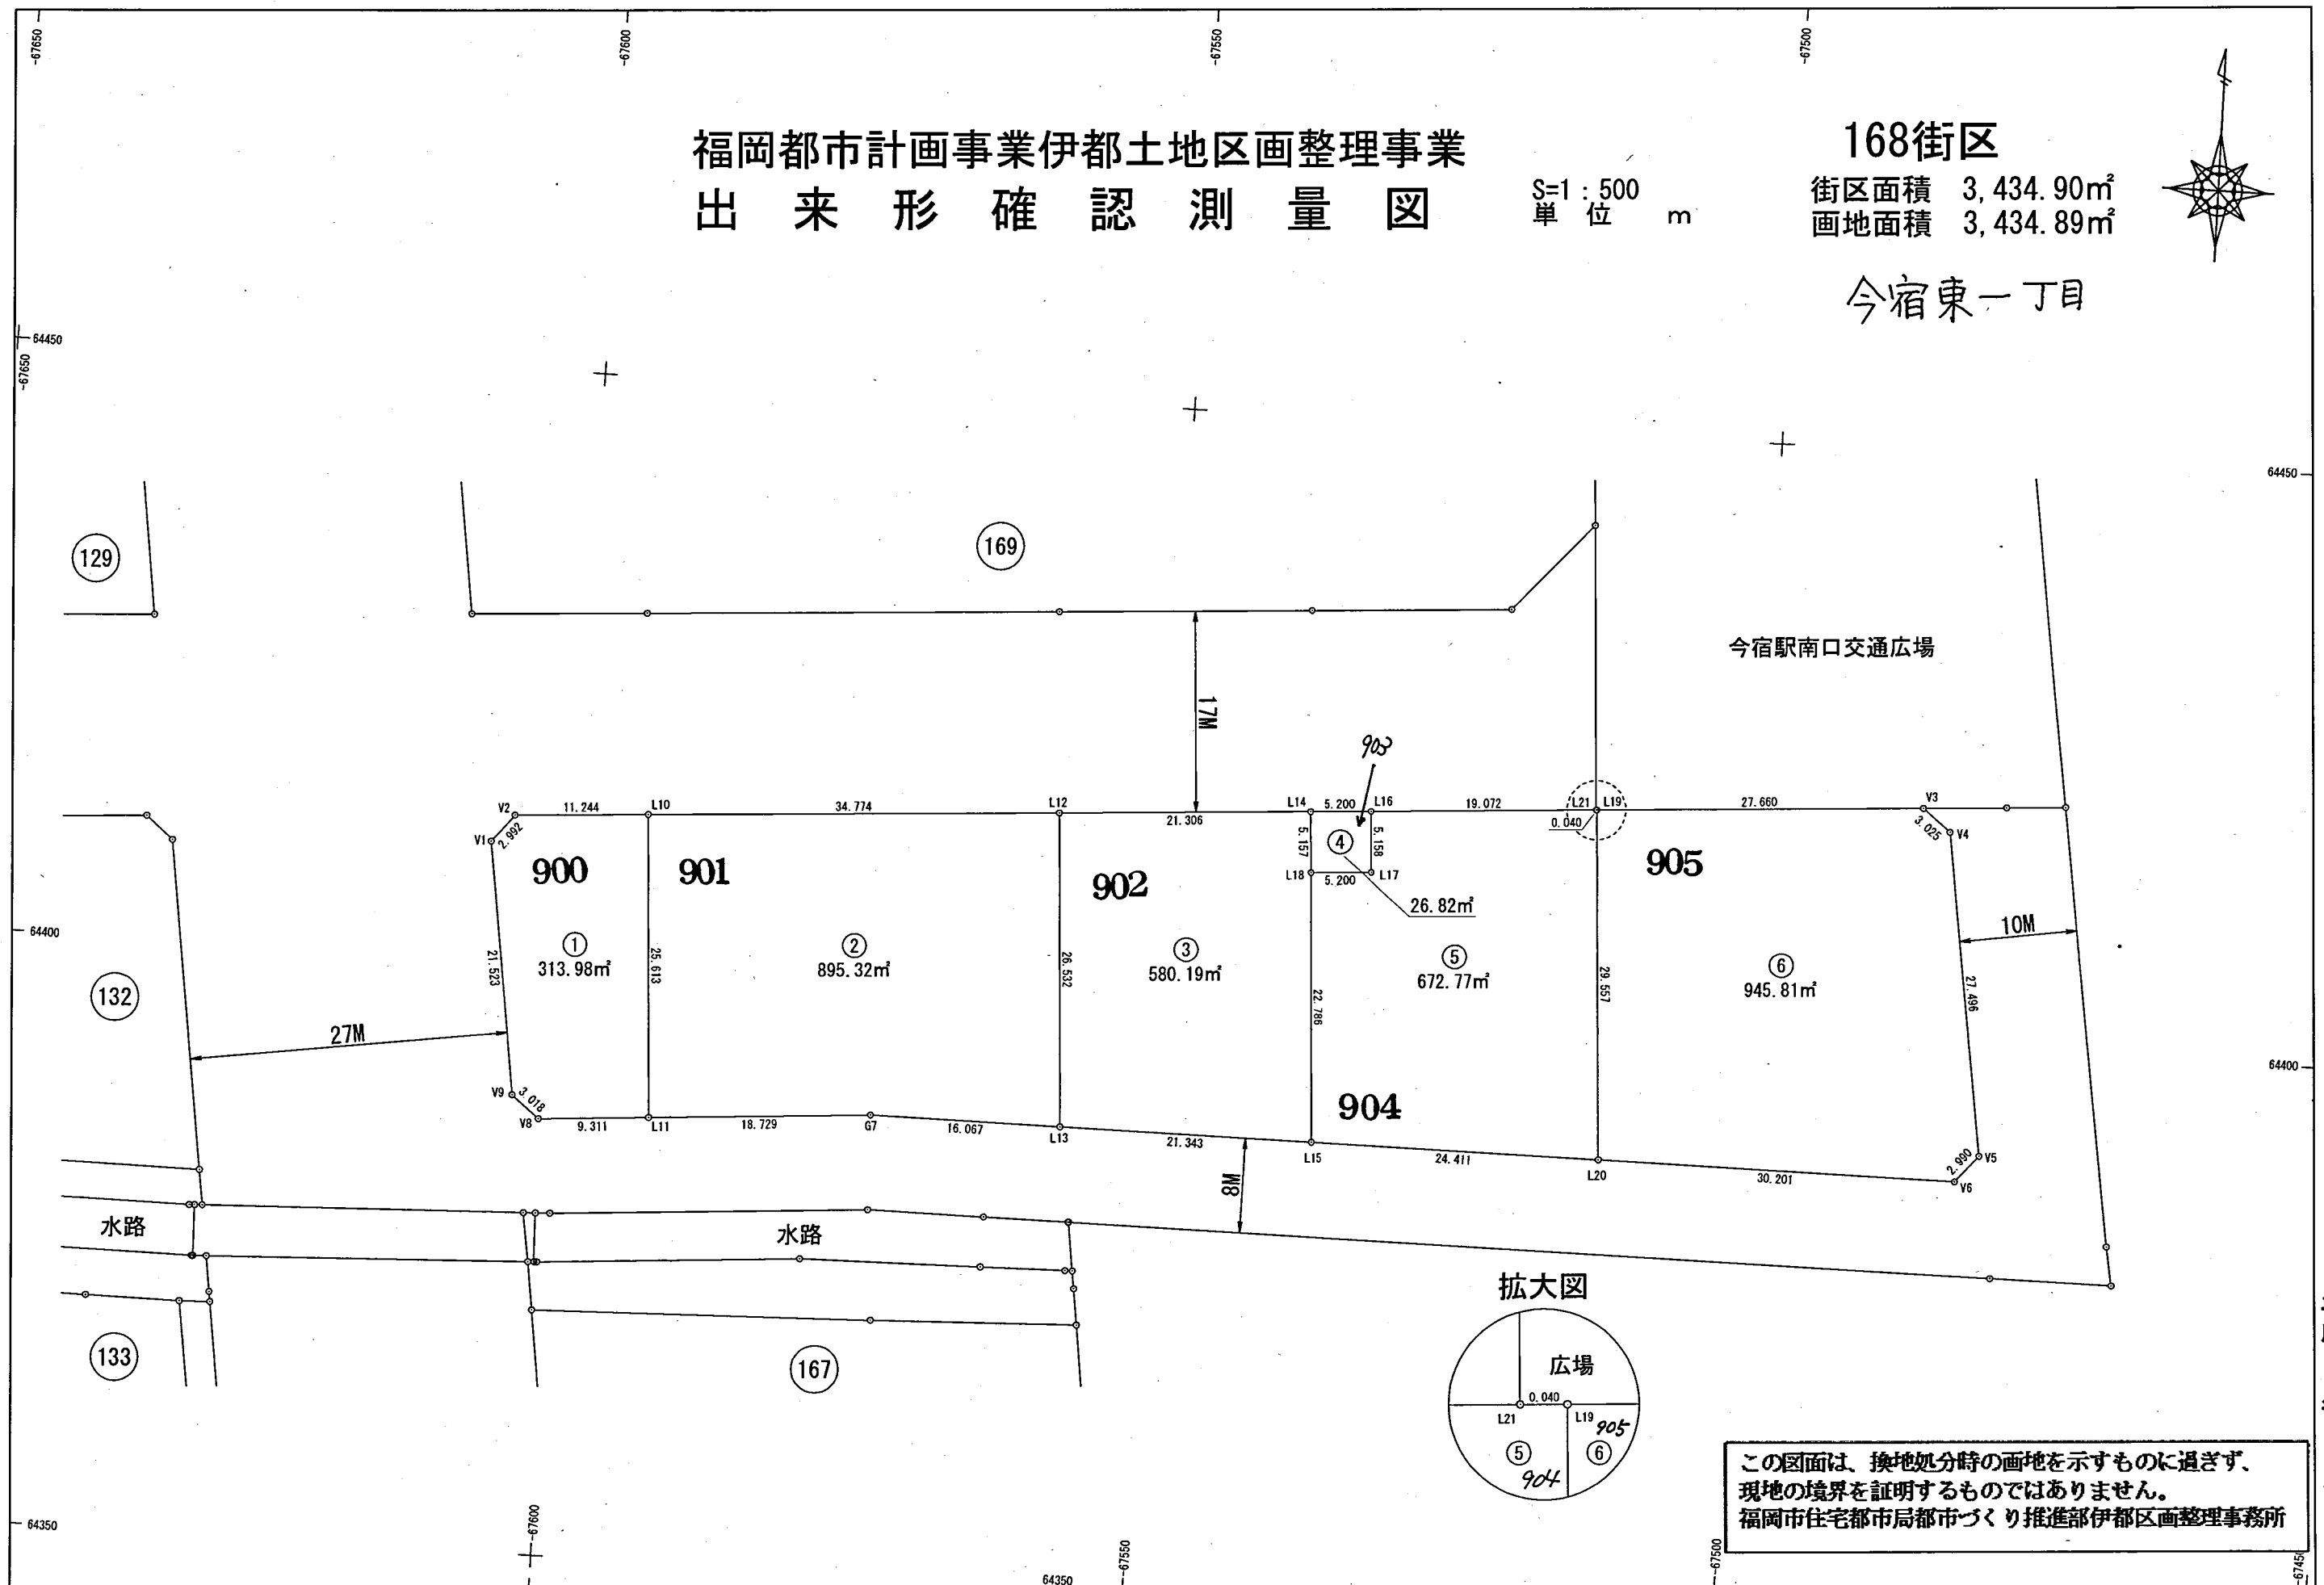

平成24年10月

## 世界測地系