


S=1 : 500
單位 m

街区面積 3,732.19m²
画地面積 3,732.02m²

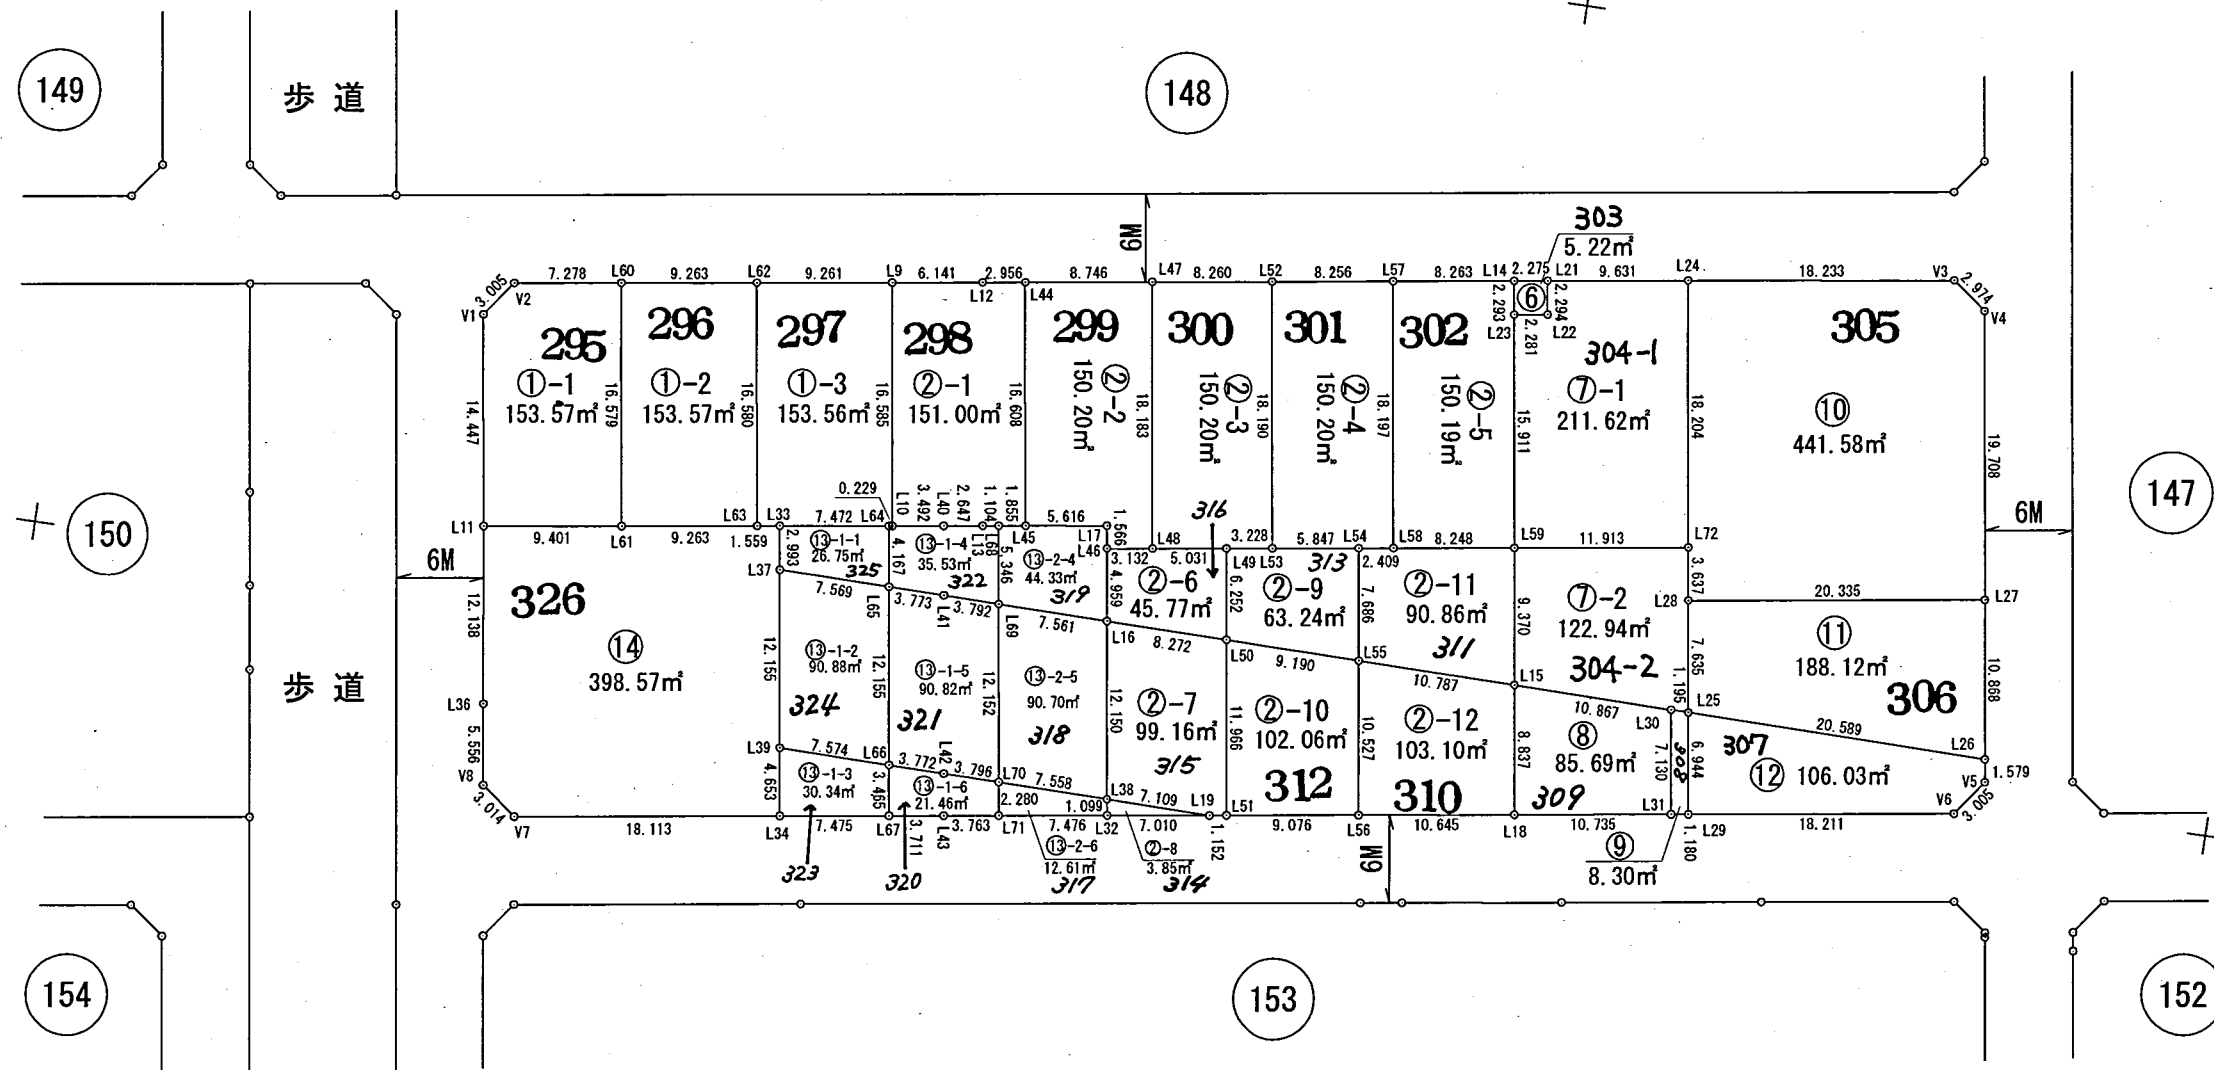

平成27年2月