
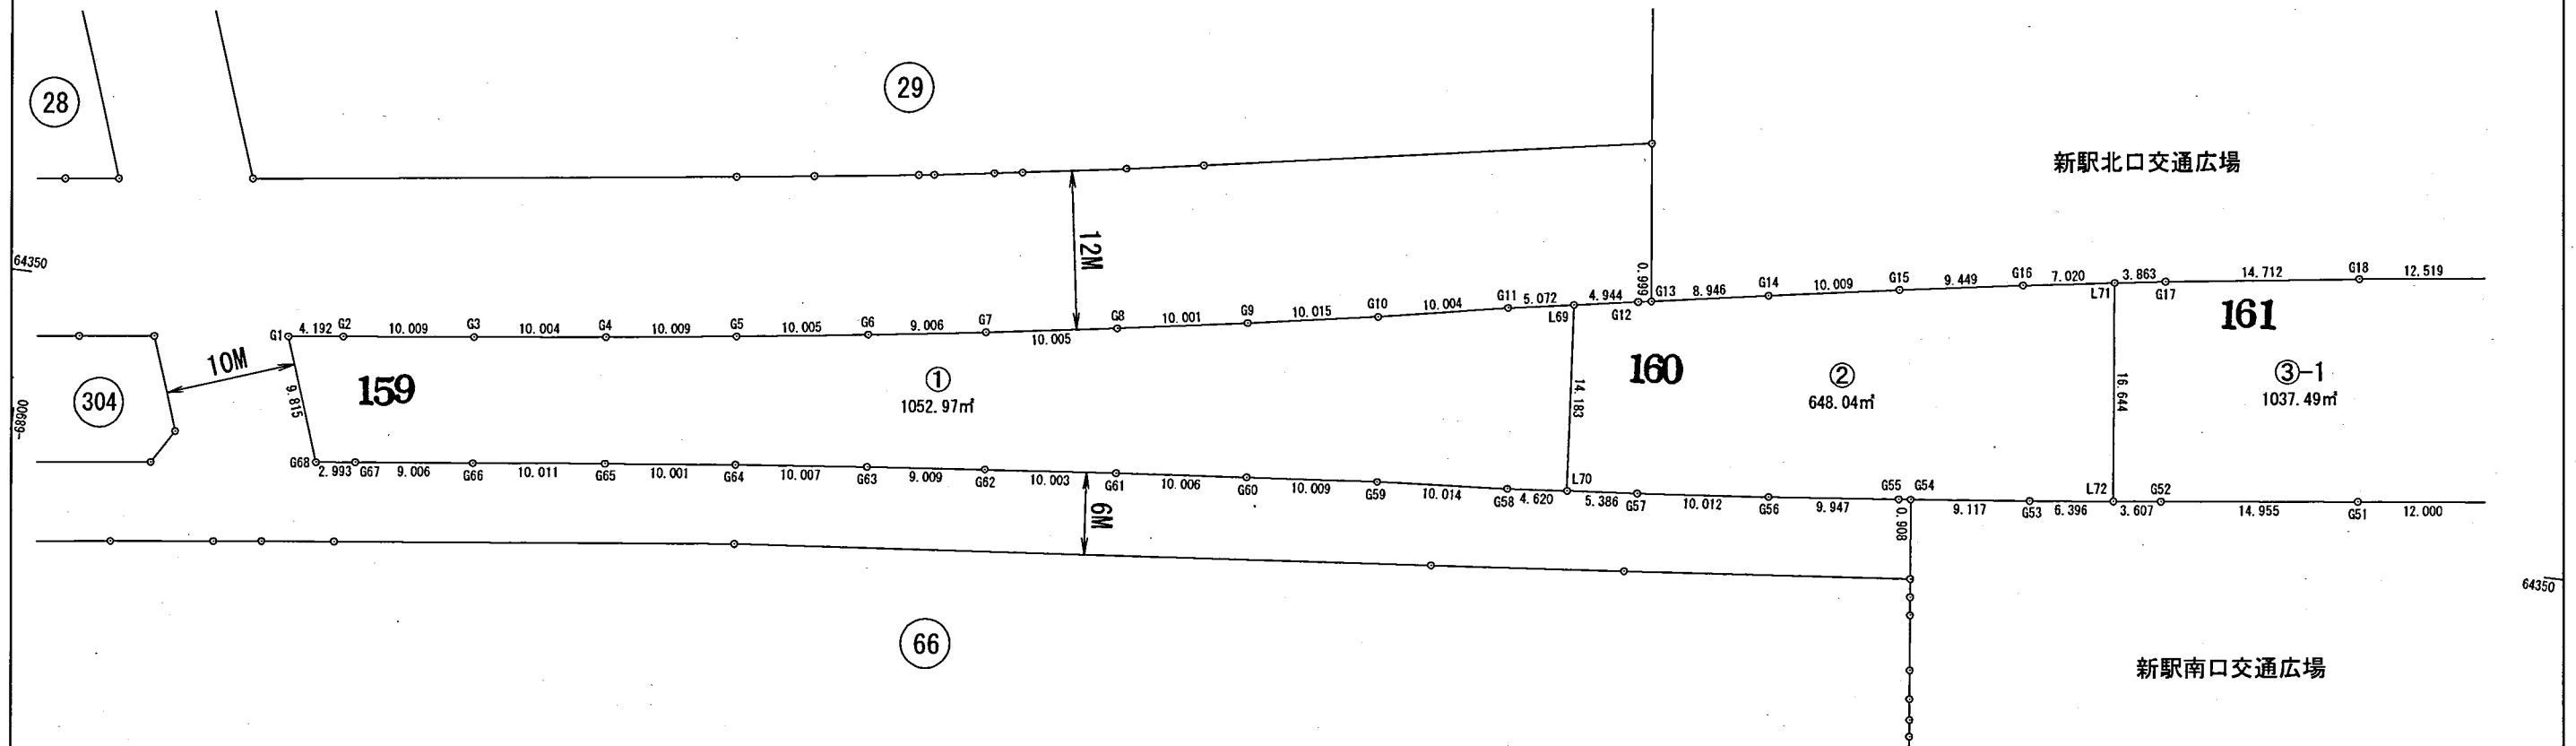


S=1:500  
単位 m

街区面積 4,240.77m<sup>2</sup>  
画地面積 4,240.75m<sup>2</sup>

北原一丁目.

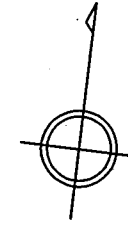

この図面は、換地処分時の画地を示すものに過ぎず、  
 現地の境界を証明するものではありません。  
 福岡市住宅都市局都市づくり推進部伊都区画整理事務所

## 世界測地系

平成26年3月