単位：m

戦災復興土地区画整理事業

舞鶴一丁目

80

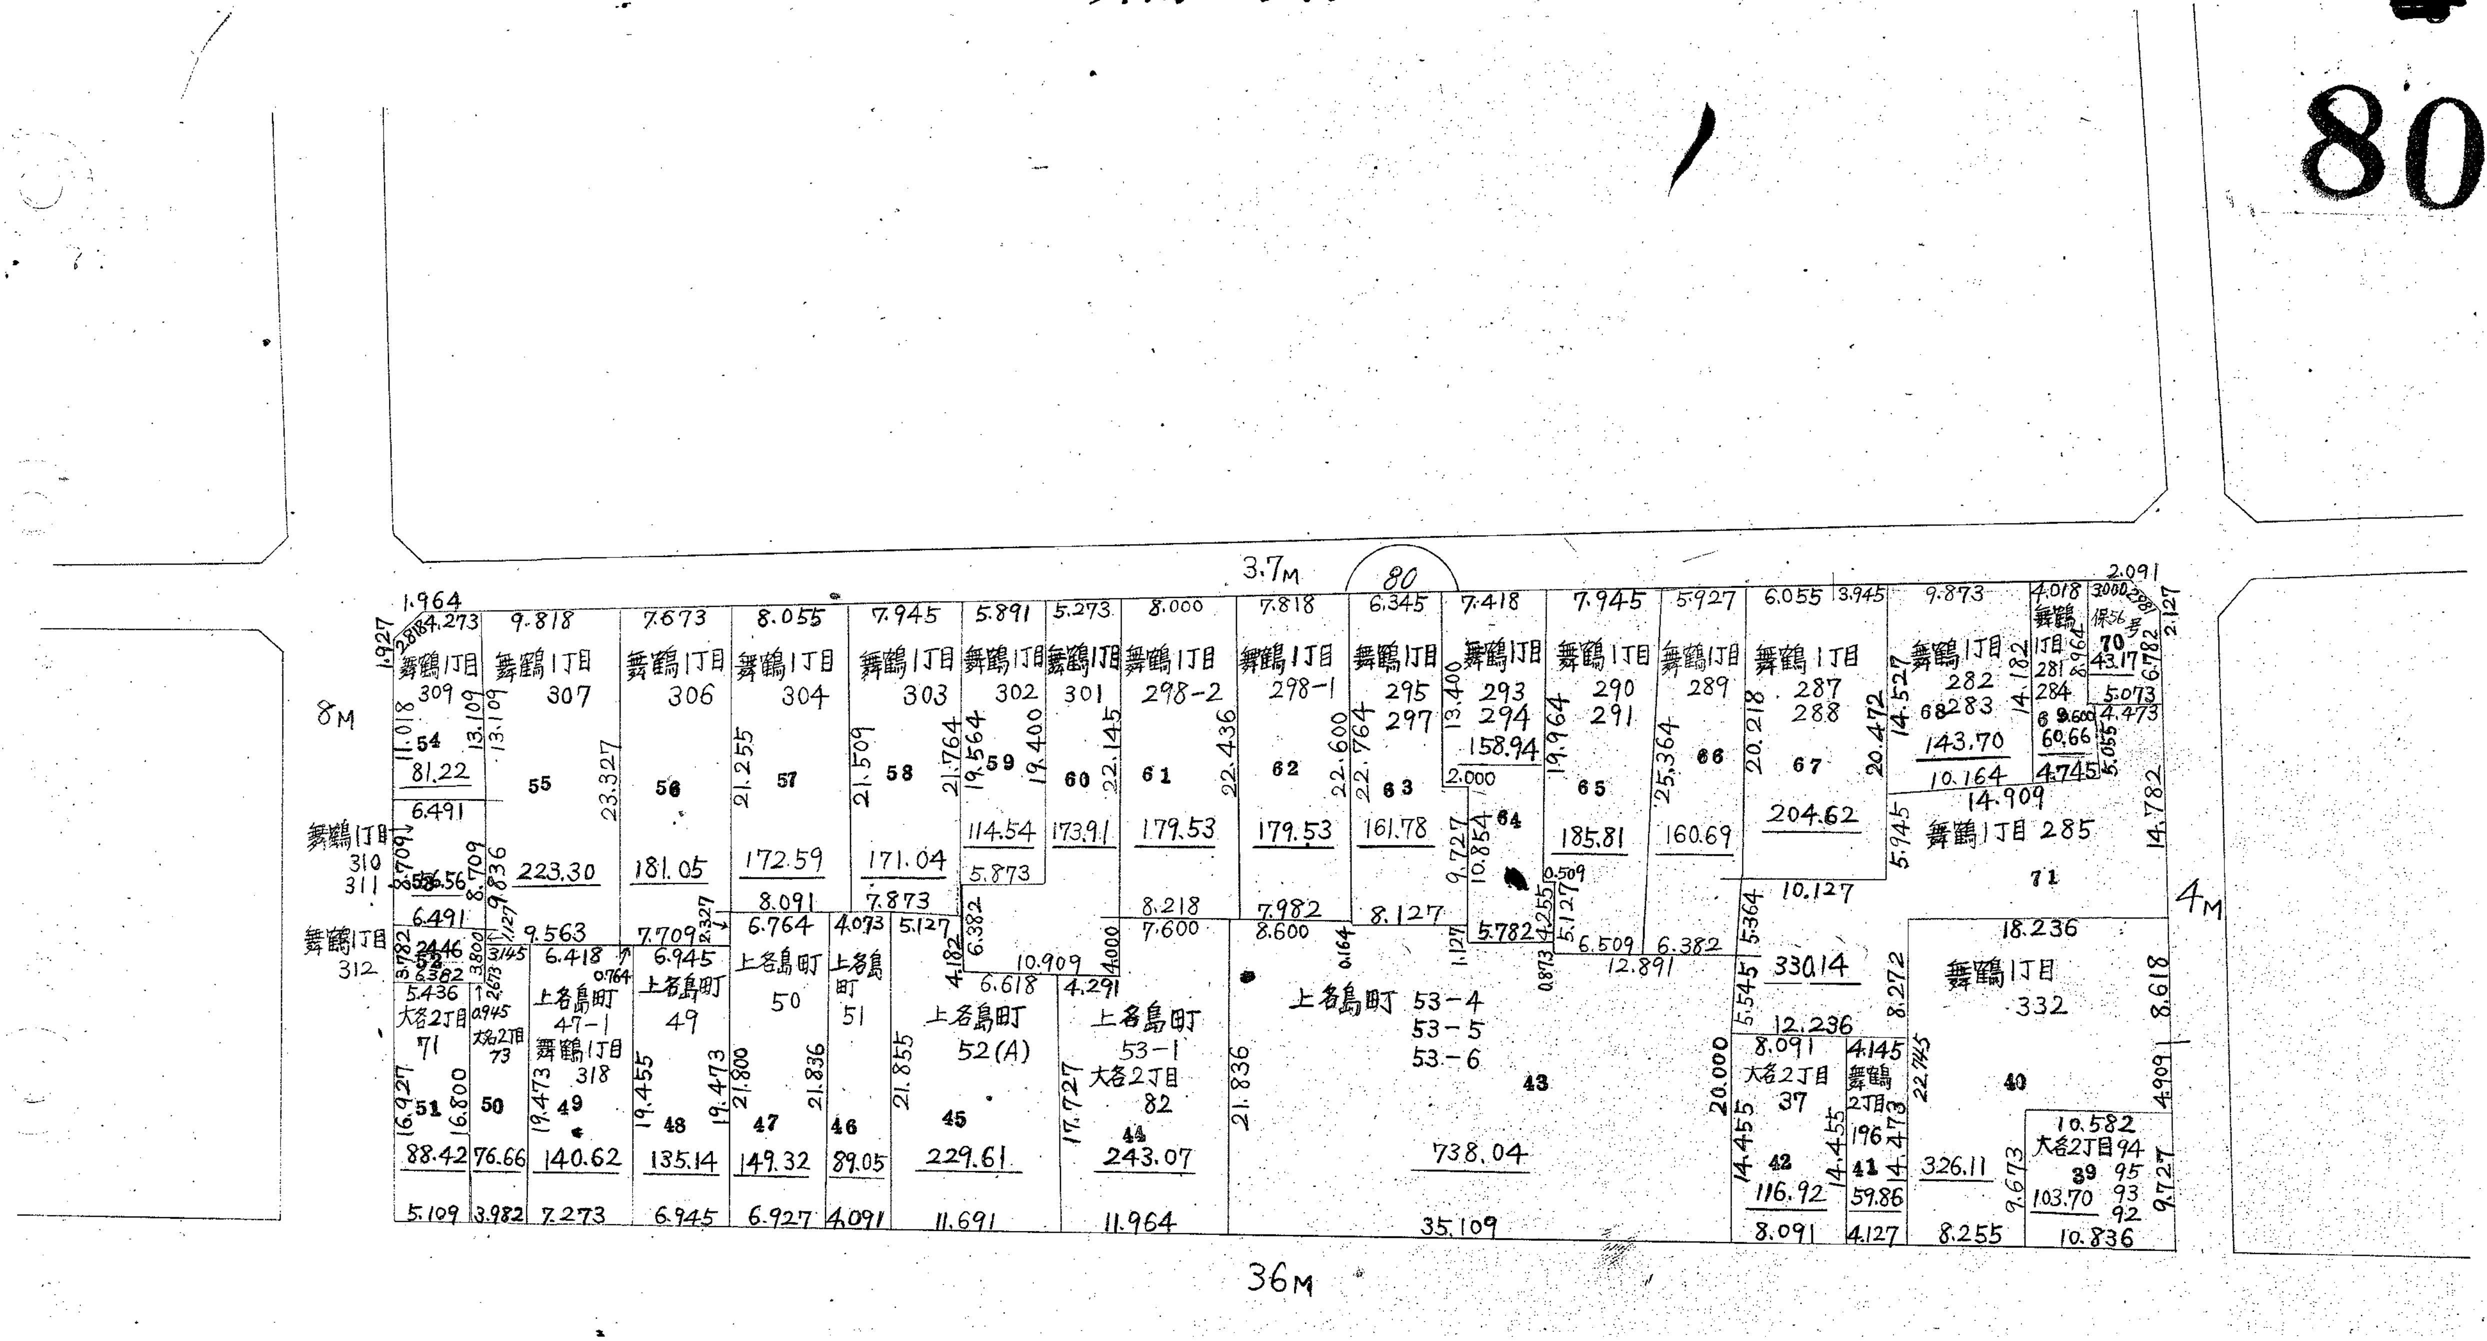
3.7M
80
8M
4M
36M
舞鶴1丁目 309
54
81.22
舞鶴1丁目 307
55
223.30
舞鶴1丁目 306
56
181.05
舞鶴1丁目 304
57
172.59
舞鶴1丁目 303
58
171.04
舞鶴1丁目 302
59
114.54
舞鶴1丁目 301
60
173.91
舞鶴1丁目 298-2
61
179.53
舞鶴1丁目 298-1
62
179.53
舞鶴1丁目 295 297
63
161.78
舞鶴1丁目 293 294
158.94
64
5.782
舞鶴1丁目 290 291
65
185.81
舞鶴1丁目 289
66
160.69
舞鶴1丁目 287 288
67
204.62
舞鶴1丁目 282 283
68
143.70
舞鶴1丁目 281 284
69
60.66
保56号
70
43.17
舞鶴1丁目 285
71
330.14
舞鶴1丁目 310 311
53
舞鶴1丁目 312
52
大名2丁目 71
51
88.42
大名2丁目 73
50
76.66
上名島町 47-1
舞鶴1丁目 318
49
140.62
上名島町 49
48
135.14
上名島町 50
47
149.32
上名島町 51
46
89.05
上名島町 52(A)
45
229.61
上名島町 53-1
大名2丁目 82
44
243.07
上名島町 53-4 53-5 53-6
43
738.04
大名2丁目 37
42
116.92
舞鶴2丁目 196
41
59.86
舞鶴1丁目 332
40
326.11
大名2丁目 94 95 93 92
39
103.70
35.109