


# 戦災復興土地区画整理事業

舞鶴三丁目

121.c

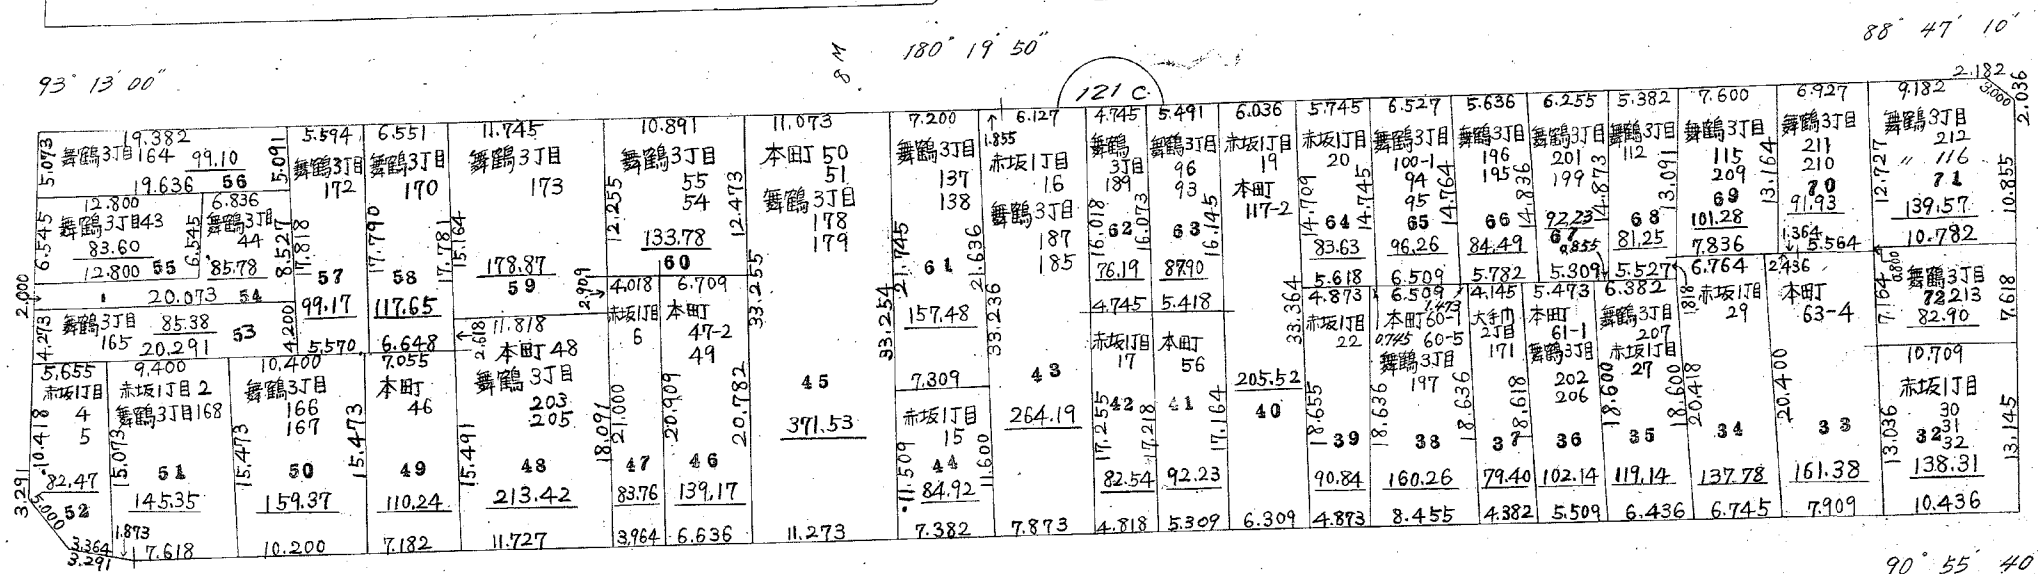

36 M