


戦災復興土地区画整理事業

中洲一丁目

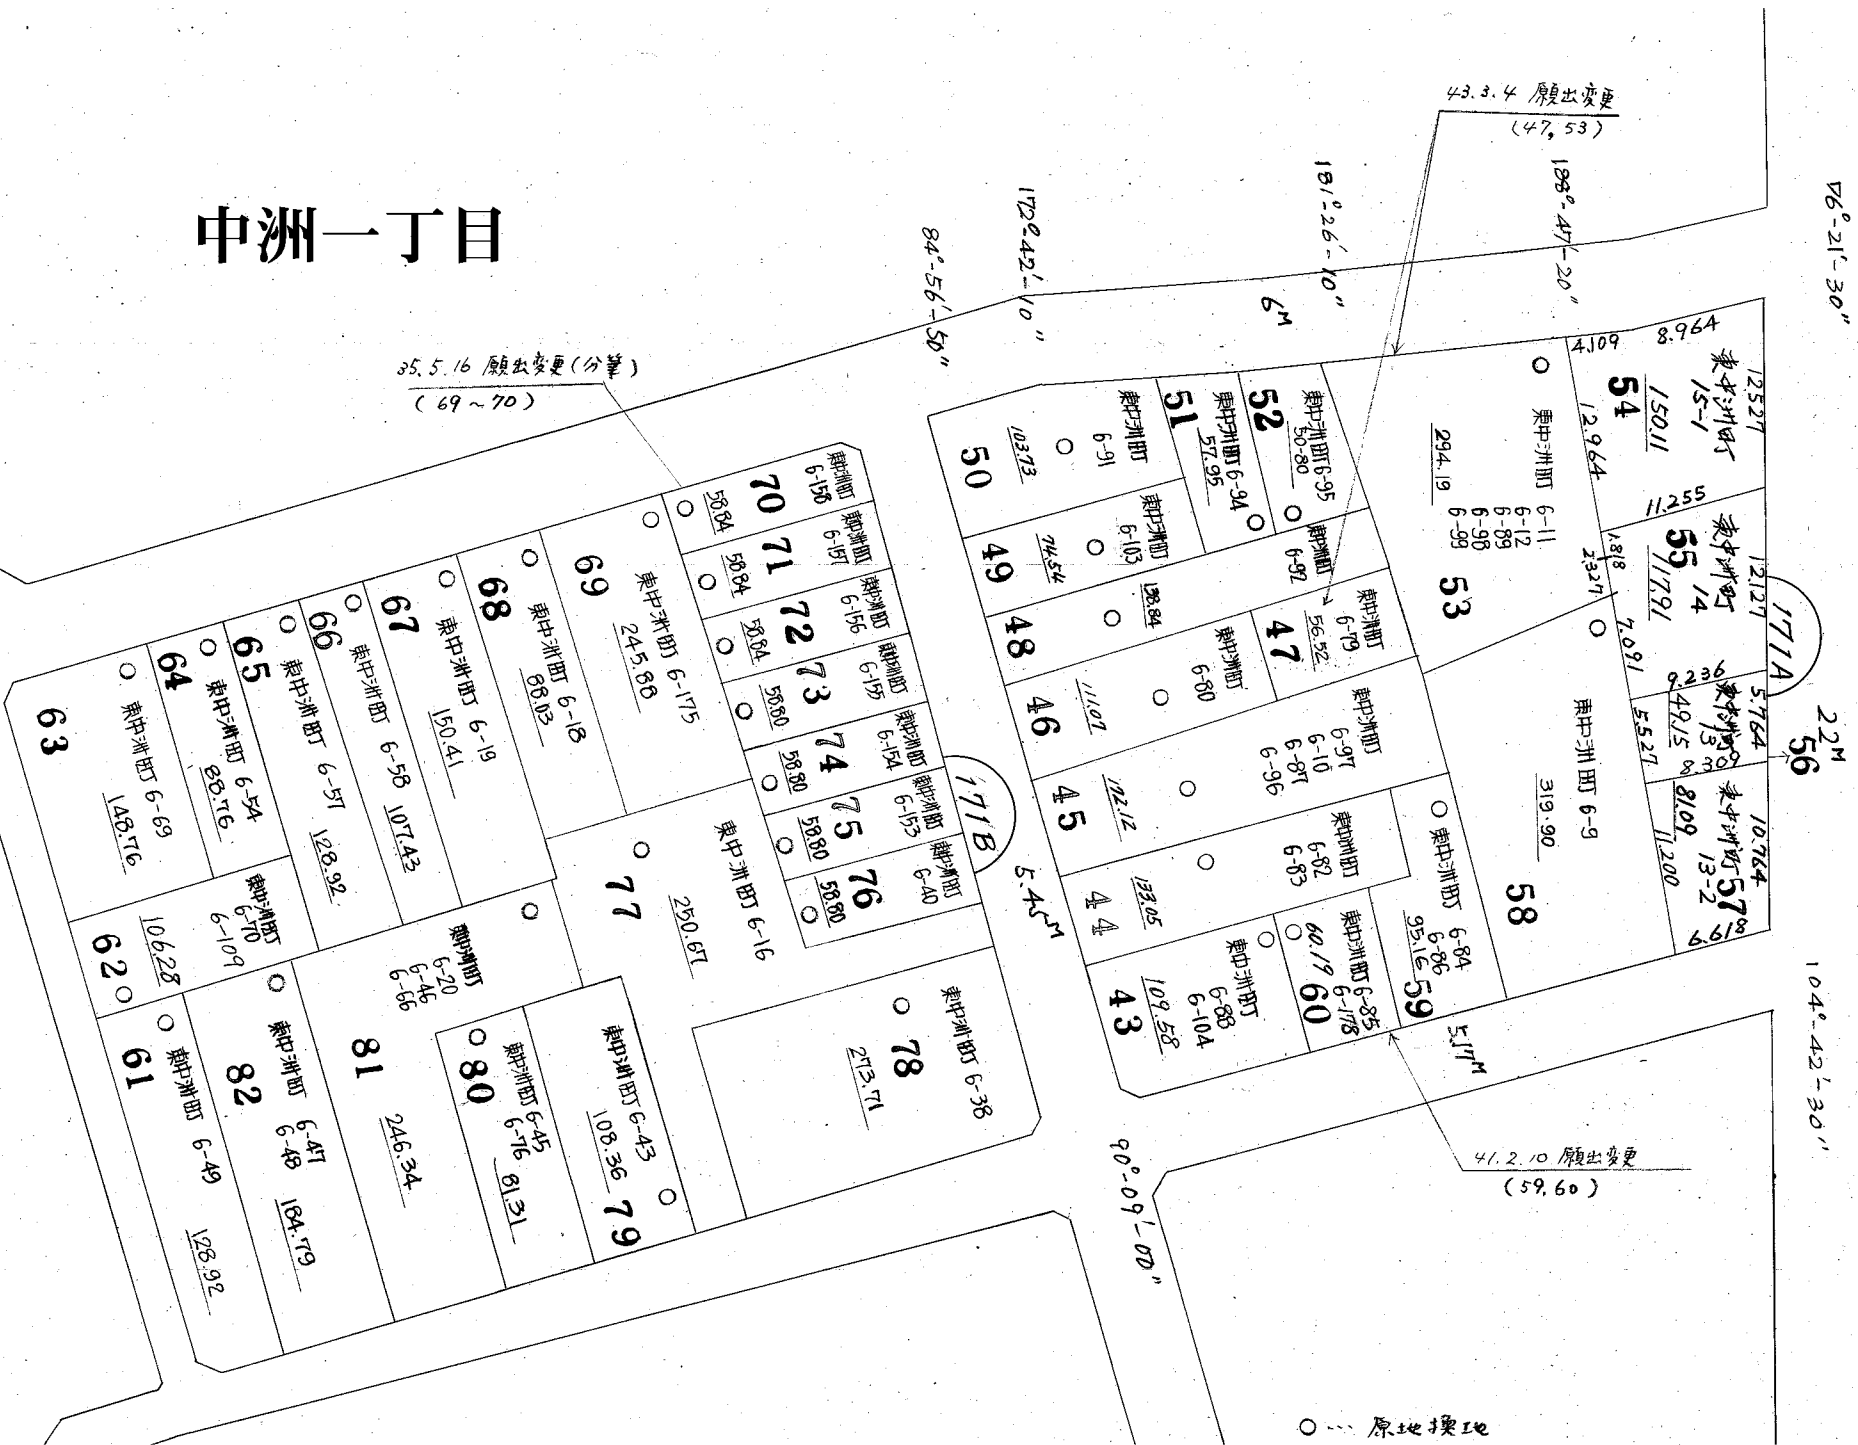

○… 原地換地