福岡市寺塚土地区画整理事業換地図
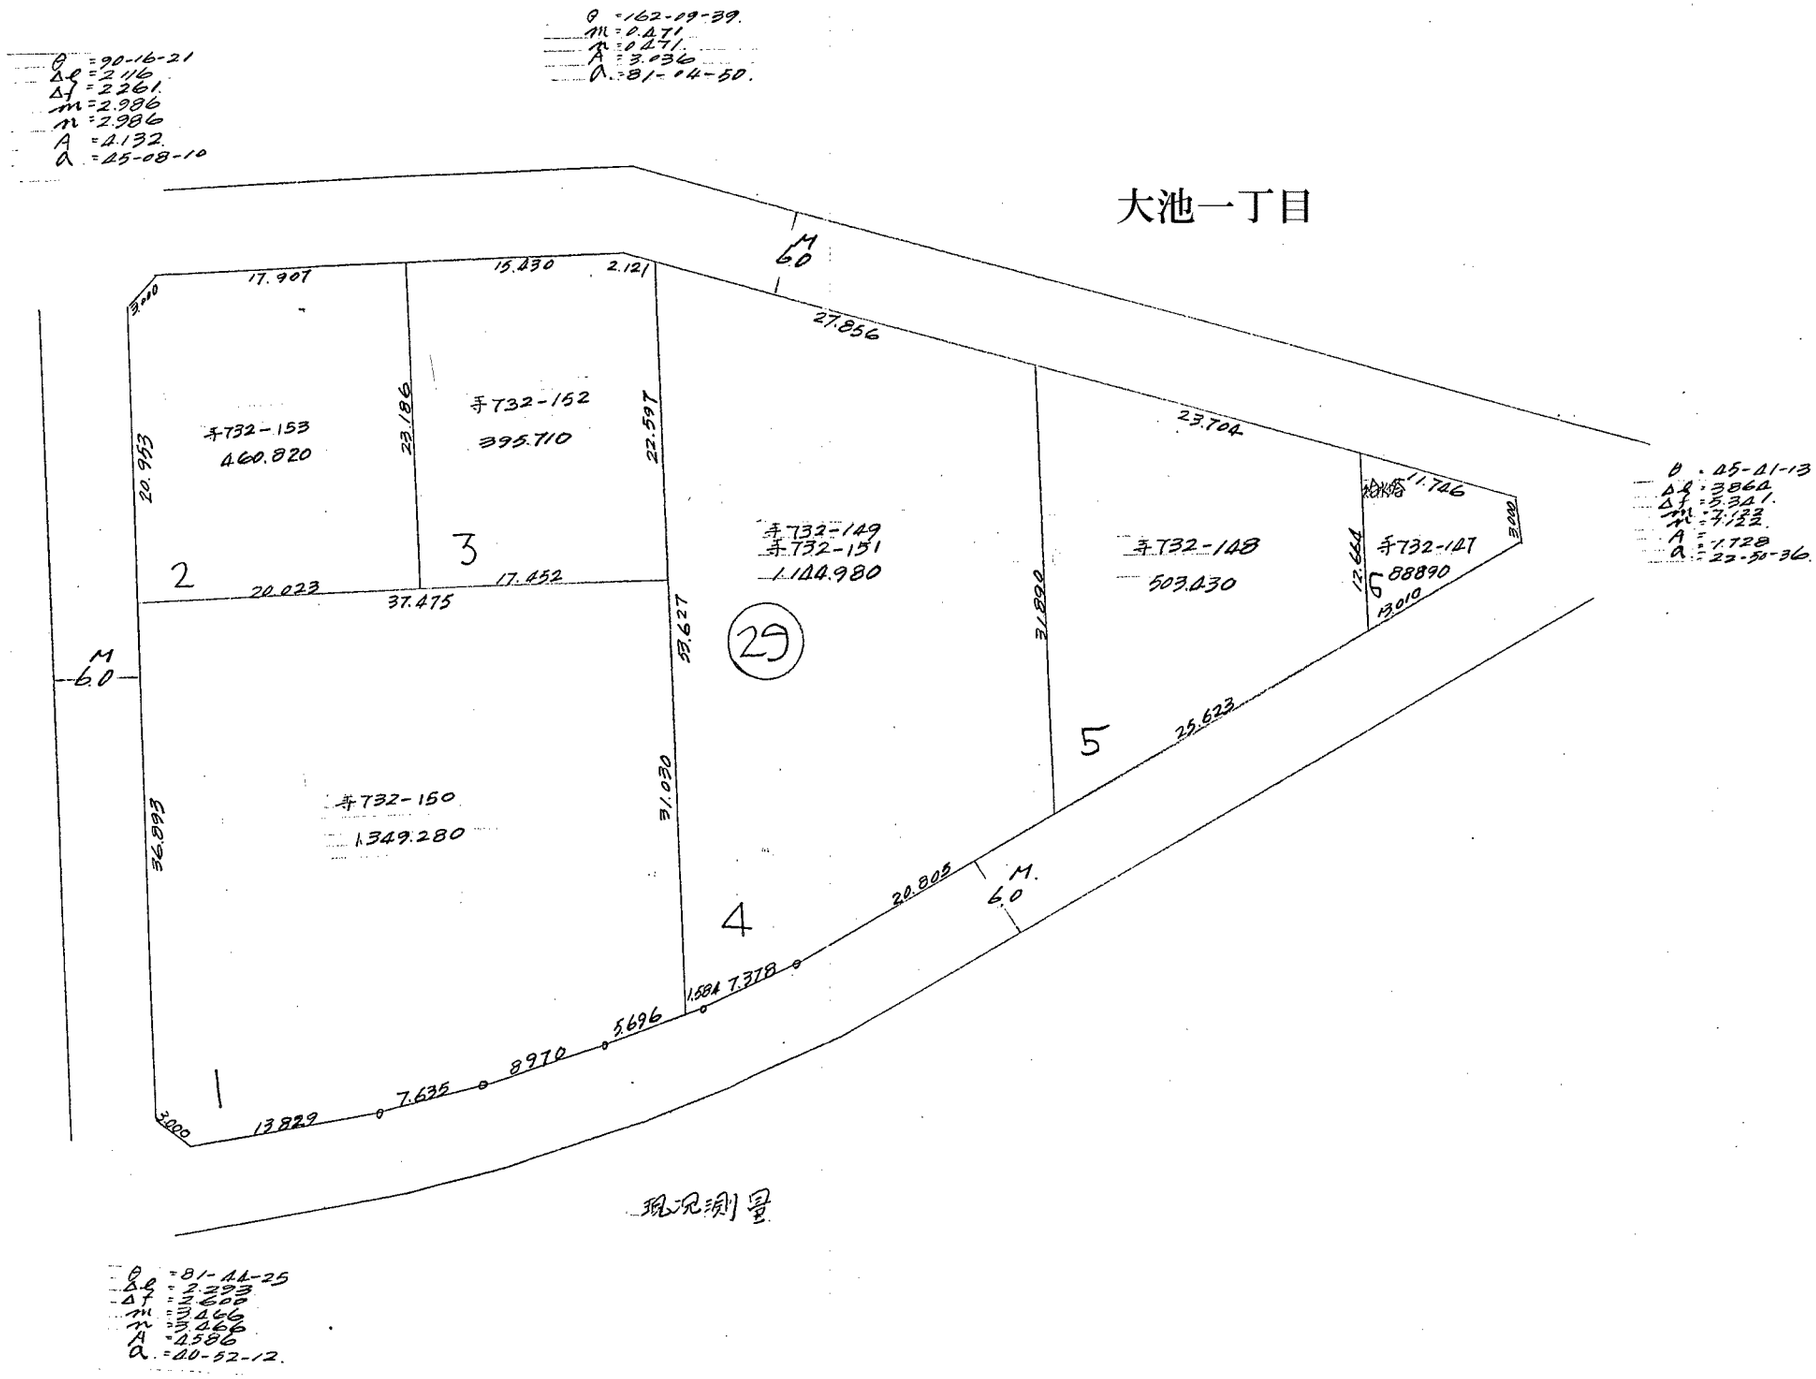
単位：m