


S=1:500
單位 m

街区面積 4,240.77m²
画地面積 4,240.75m²

北原一丁目
西都一丁目

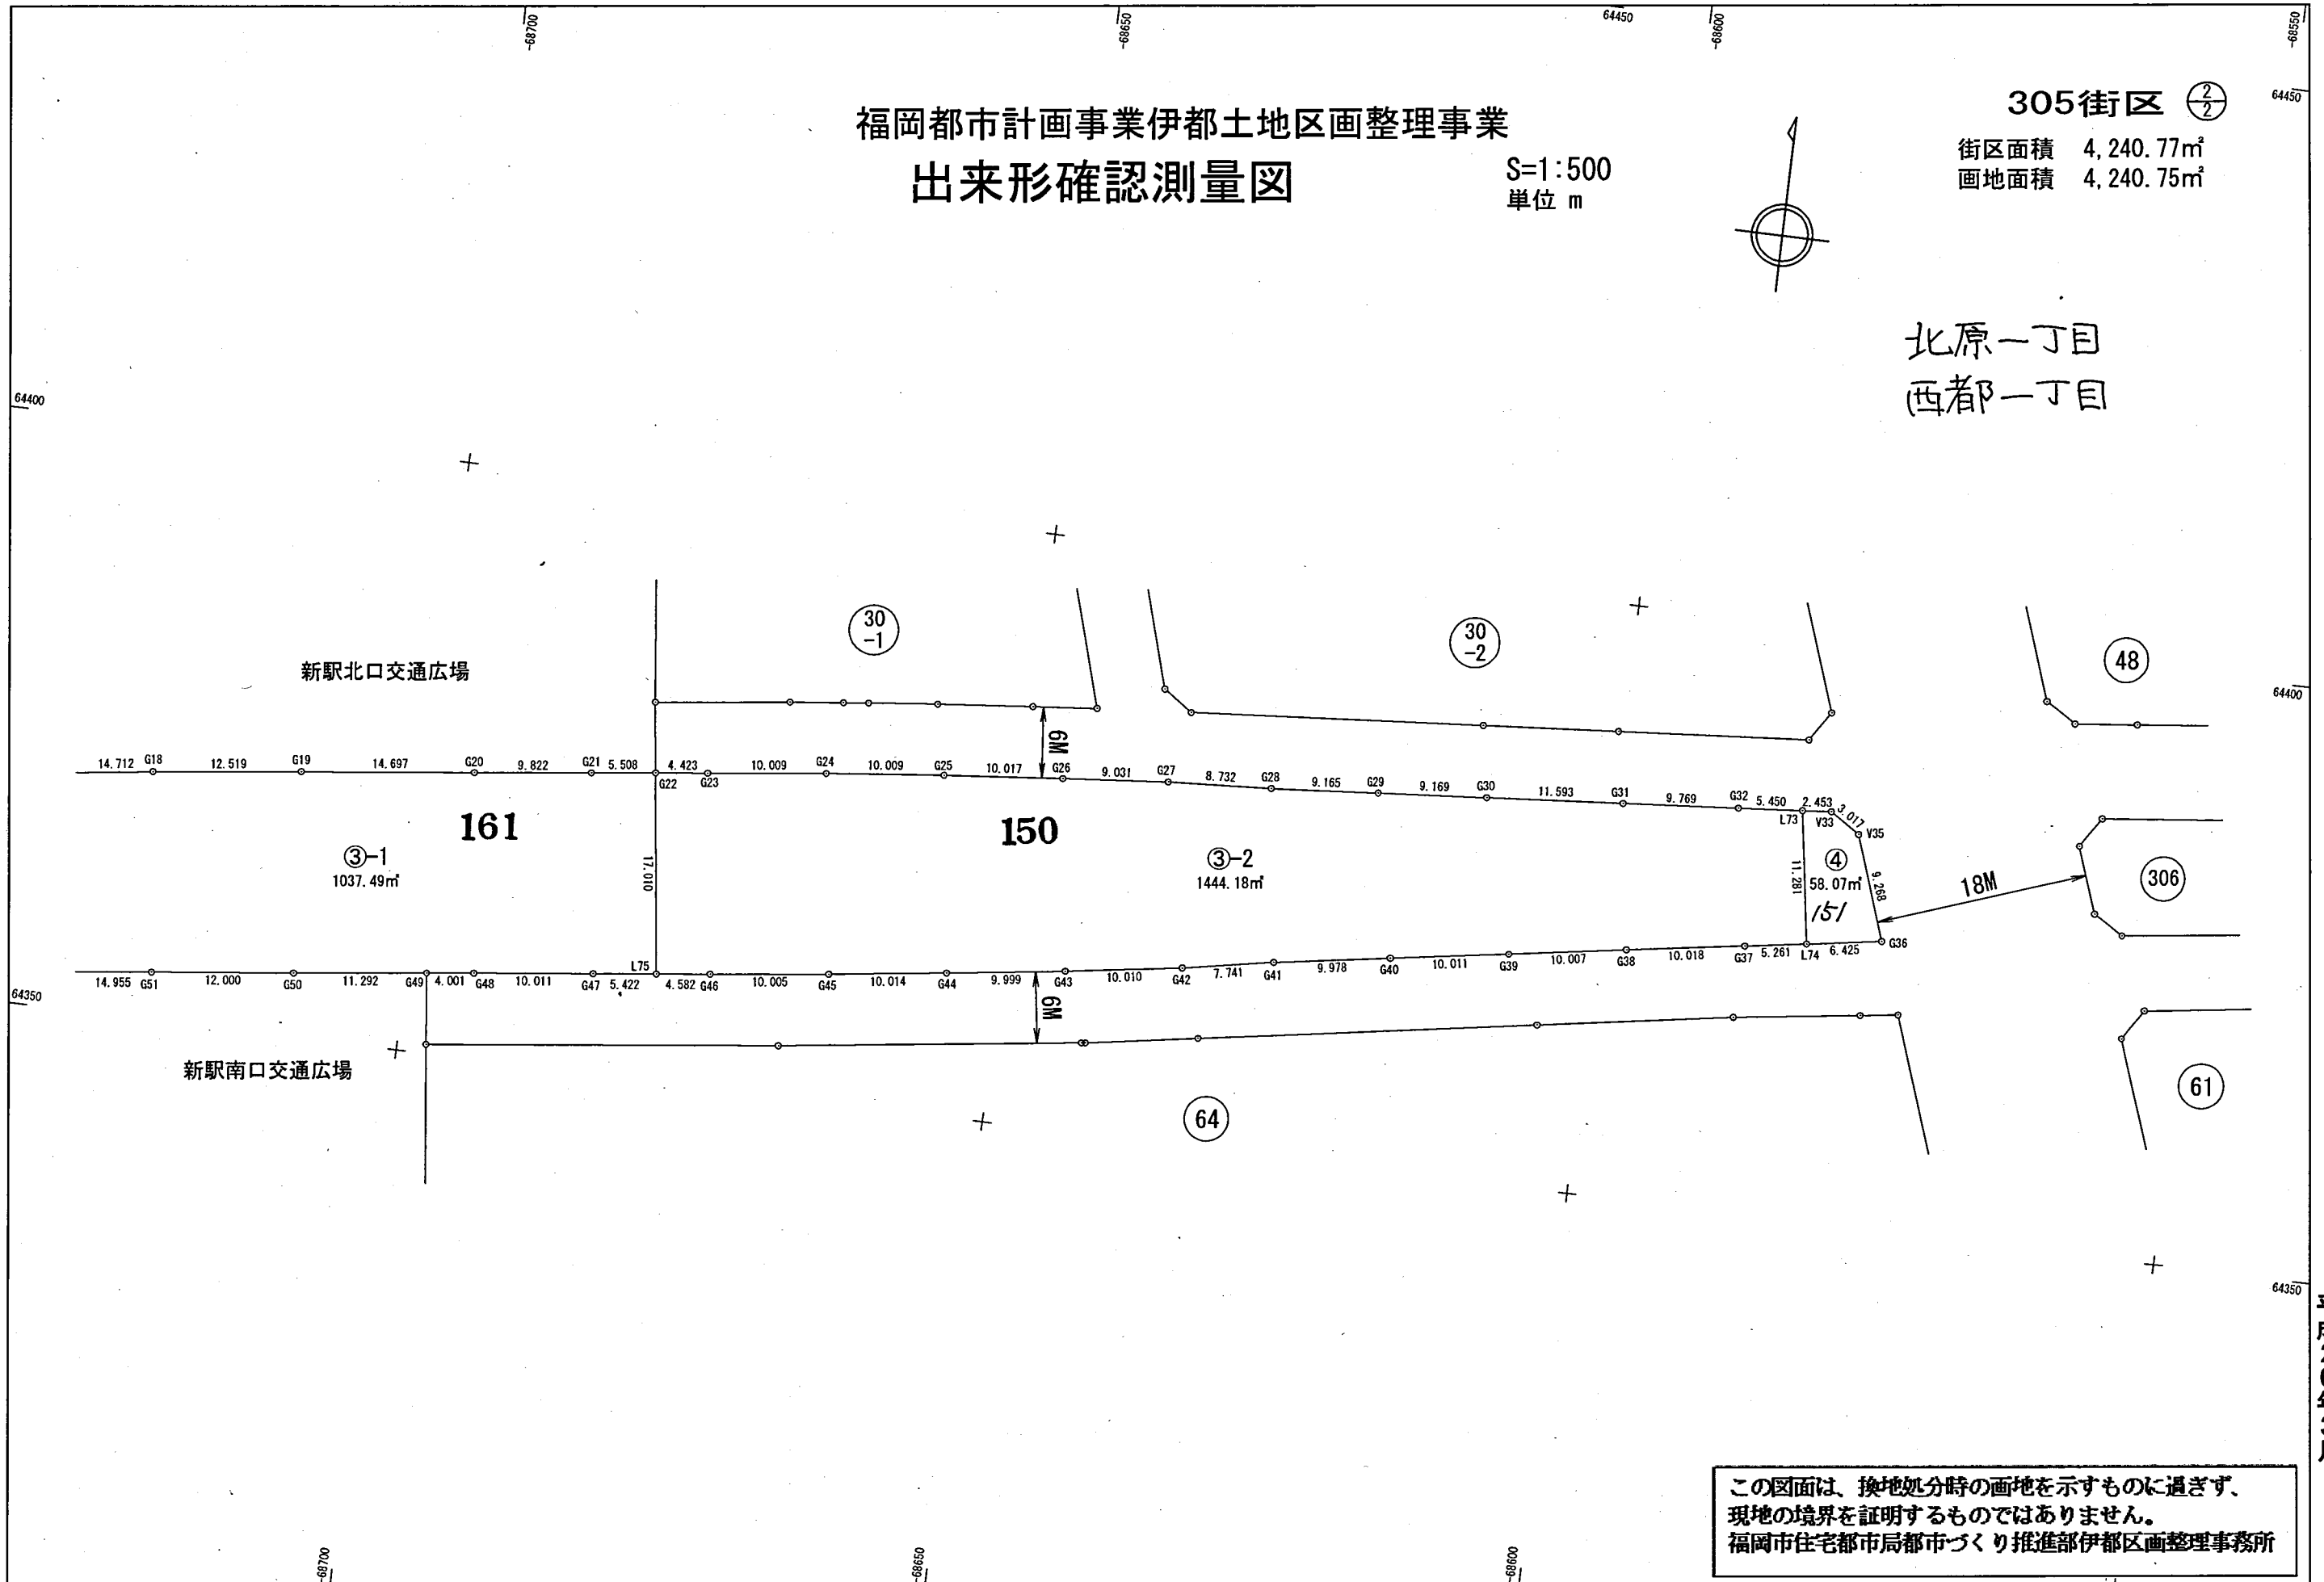

平成26年3月

縮尺 1 : 500

世界測地系