



S=1 : 500  
單位 m

街区面積 4,985.46m<sup>2</sup>  
画地面積 4,985.39m<sup>2</sup>

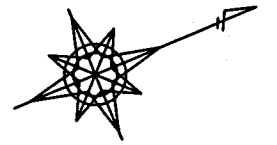

西都二丁目

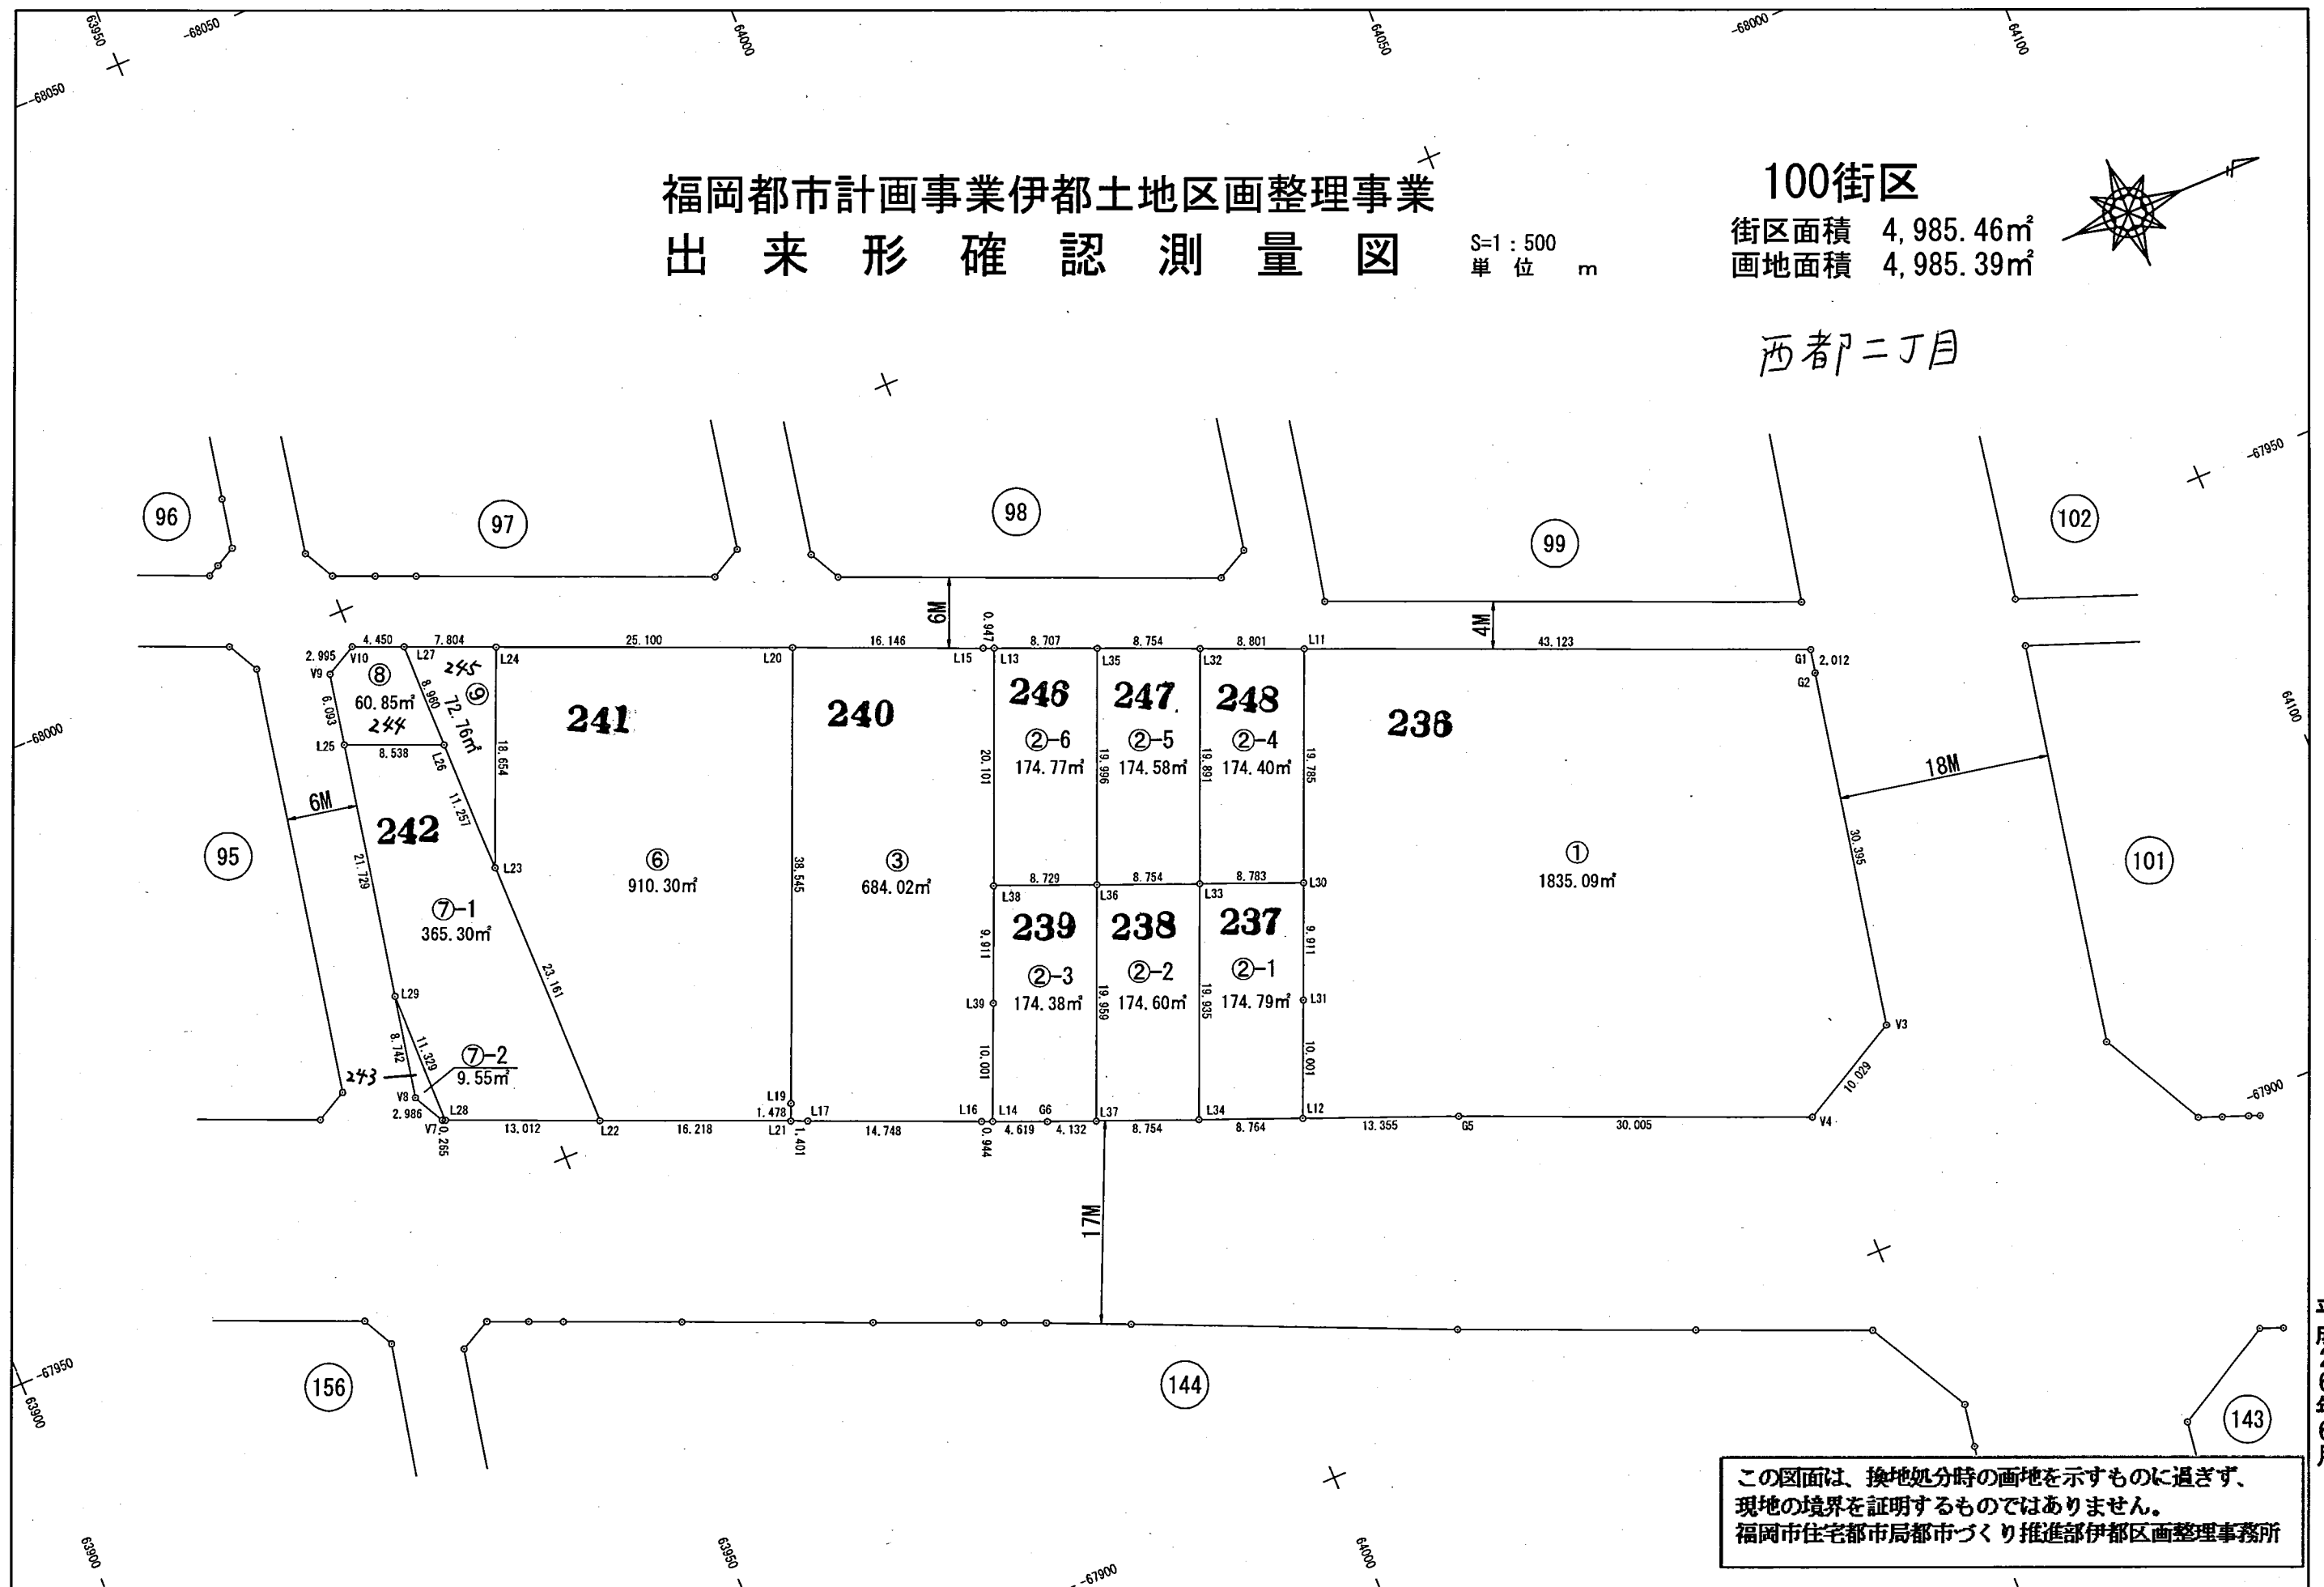

平成26年6月

## 世界測地系