

福岡都市計画事業伊都土地区画整理事業 出来形確認測量図

S=1:500
単位 m


108街区

街区面積 6,200.47㎡
画地面積 6,200.39㎡

西都二丁目

この図面は、換地処分時の画地を示すものに過ぎず、
現地の境界を証明するものではありません。

住宅都市局地域計画課

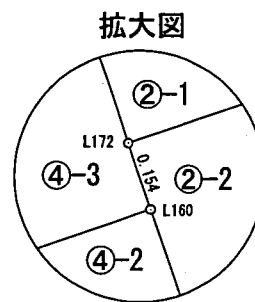

平成26年11月

世界測地系