


S=1:500
單位 m

| | |
|------|------------------------|
| 街区面積 | 6,269.62m ² |
| 画地面積 | 6,269.59m ² |

西都一丁目

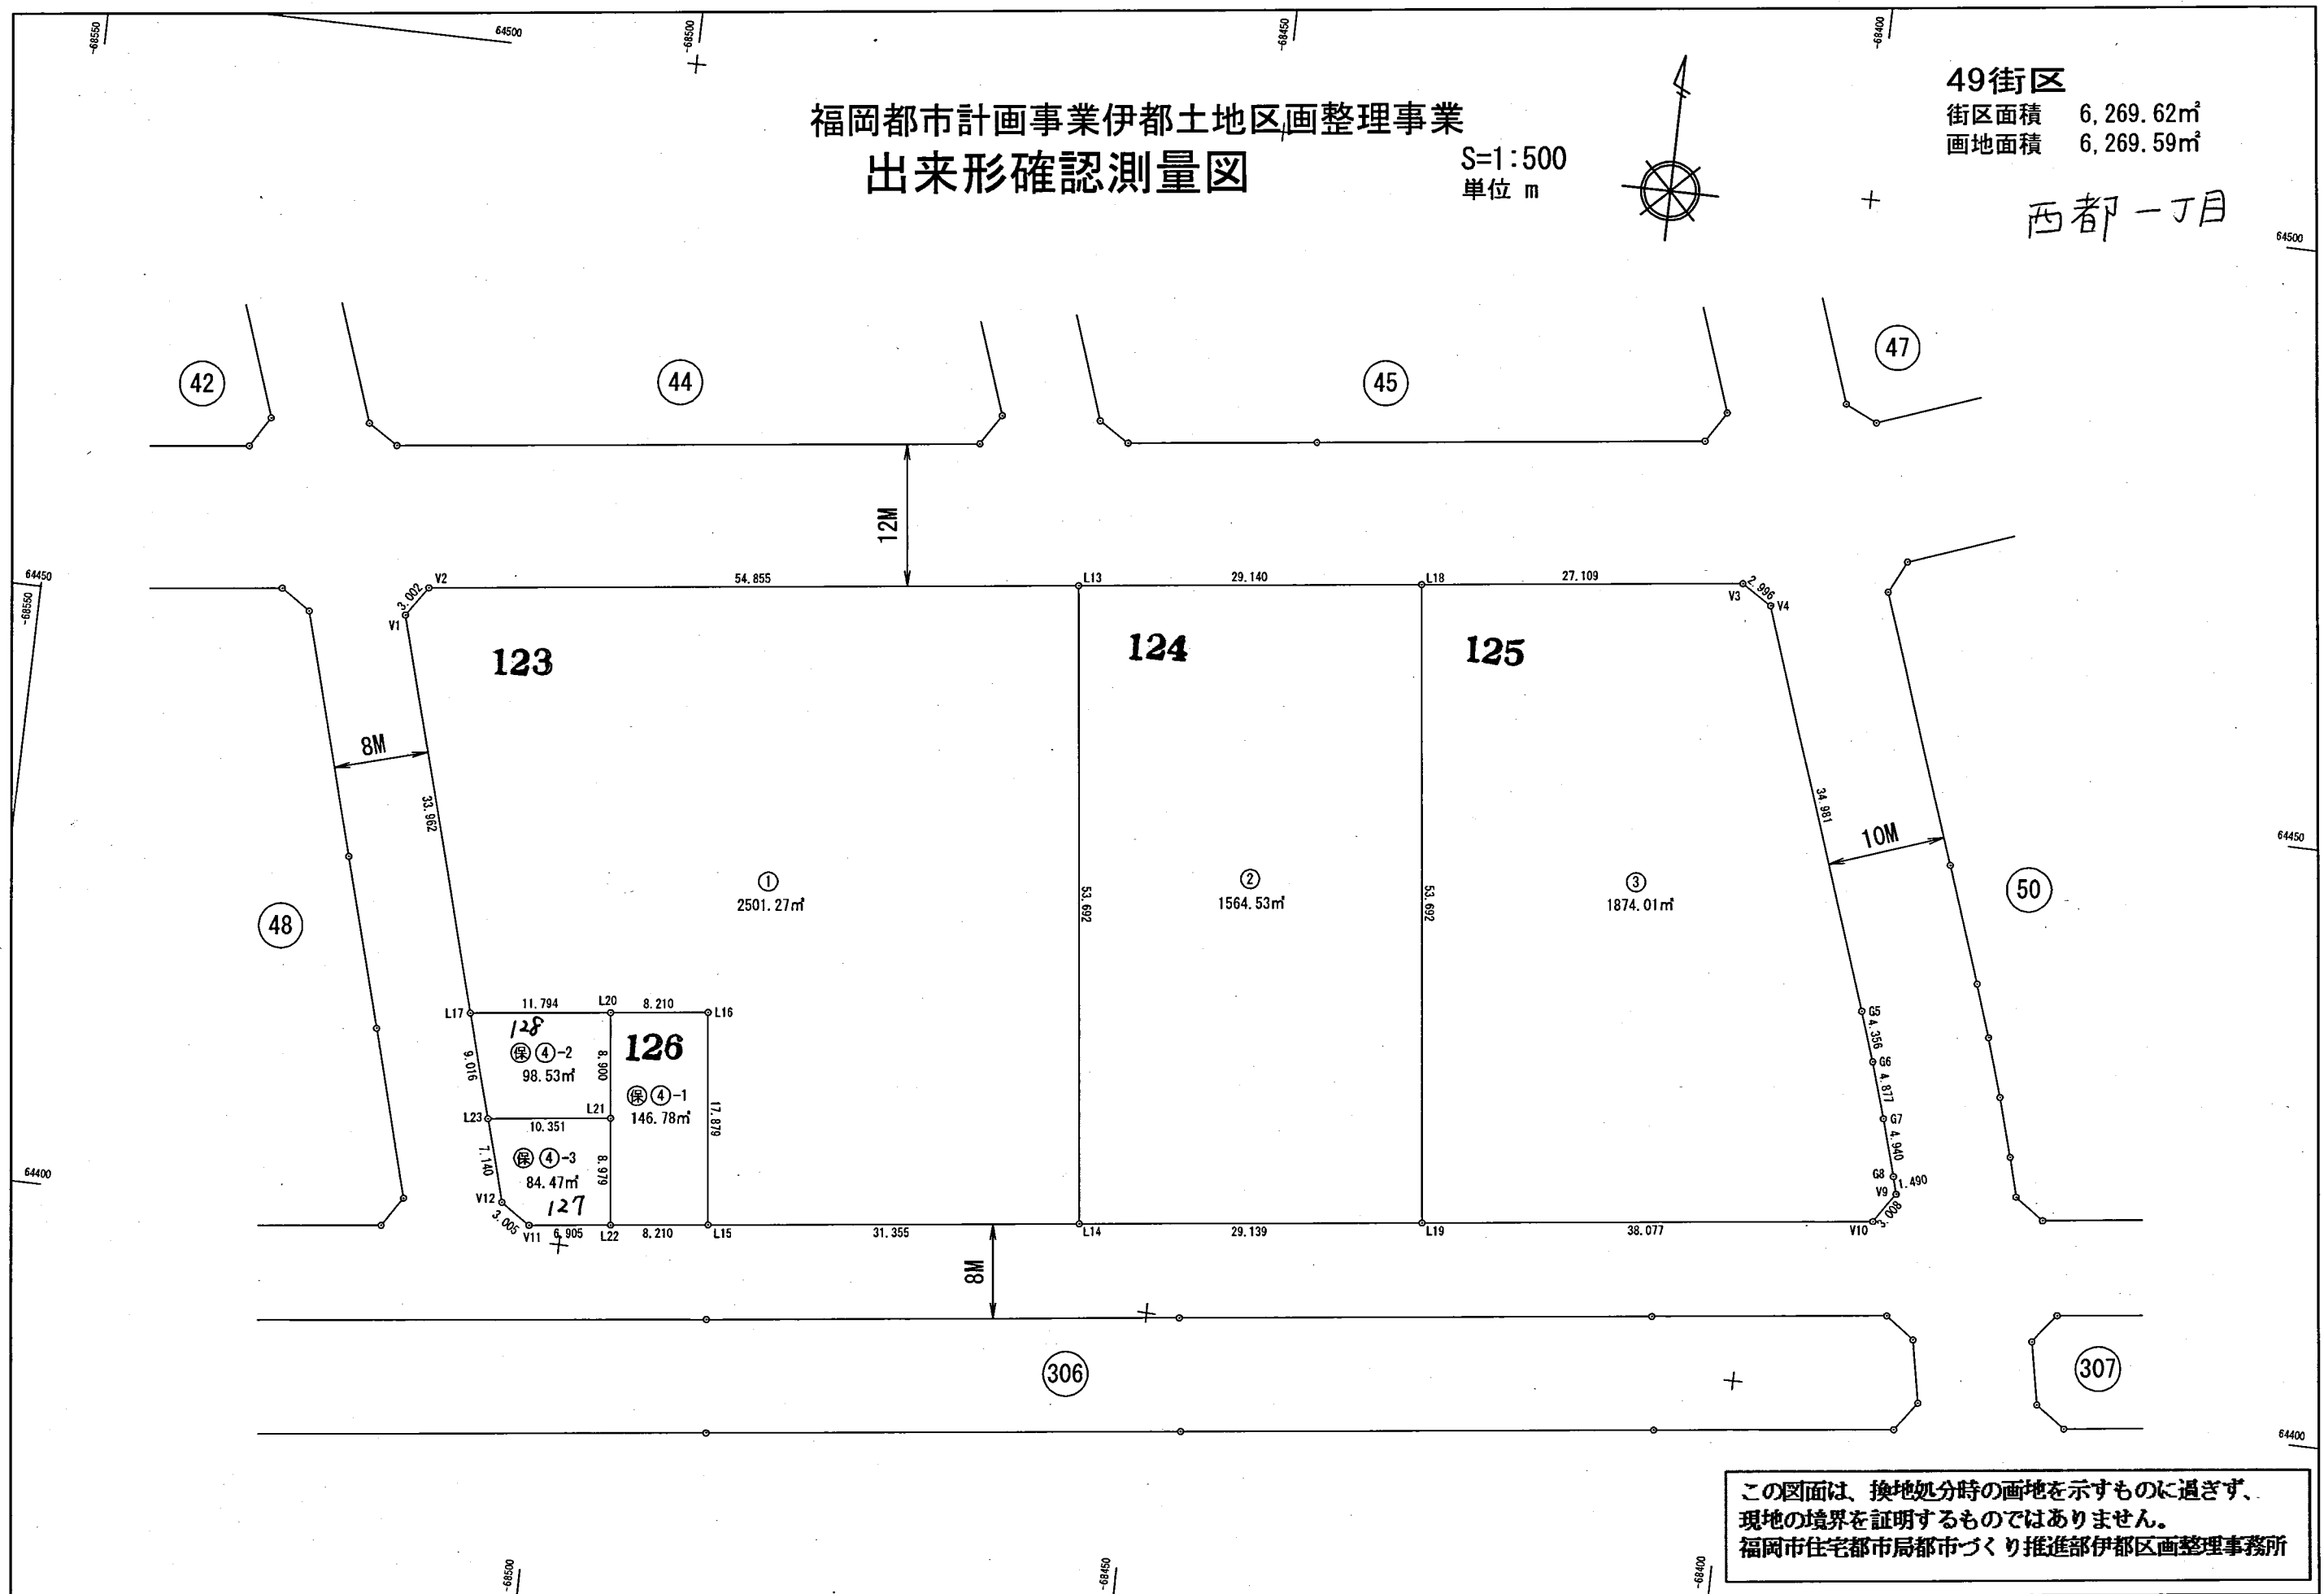

平成24年3月

世界測地系