



福岡市塩原土地区画整理事業換地図

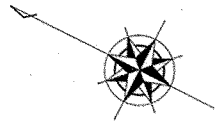

単位 : m

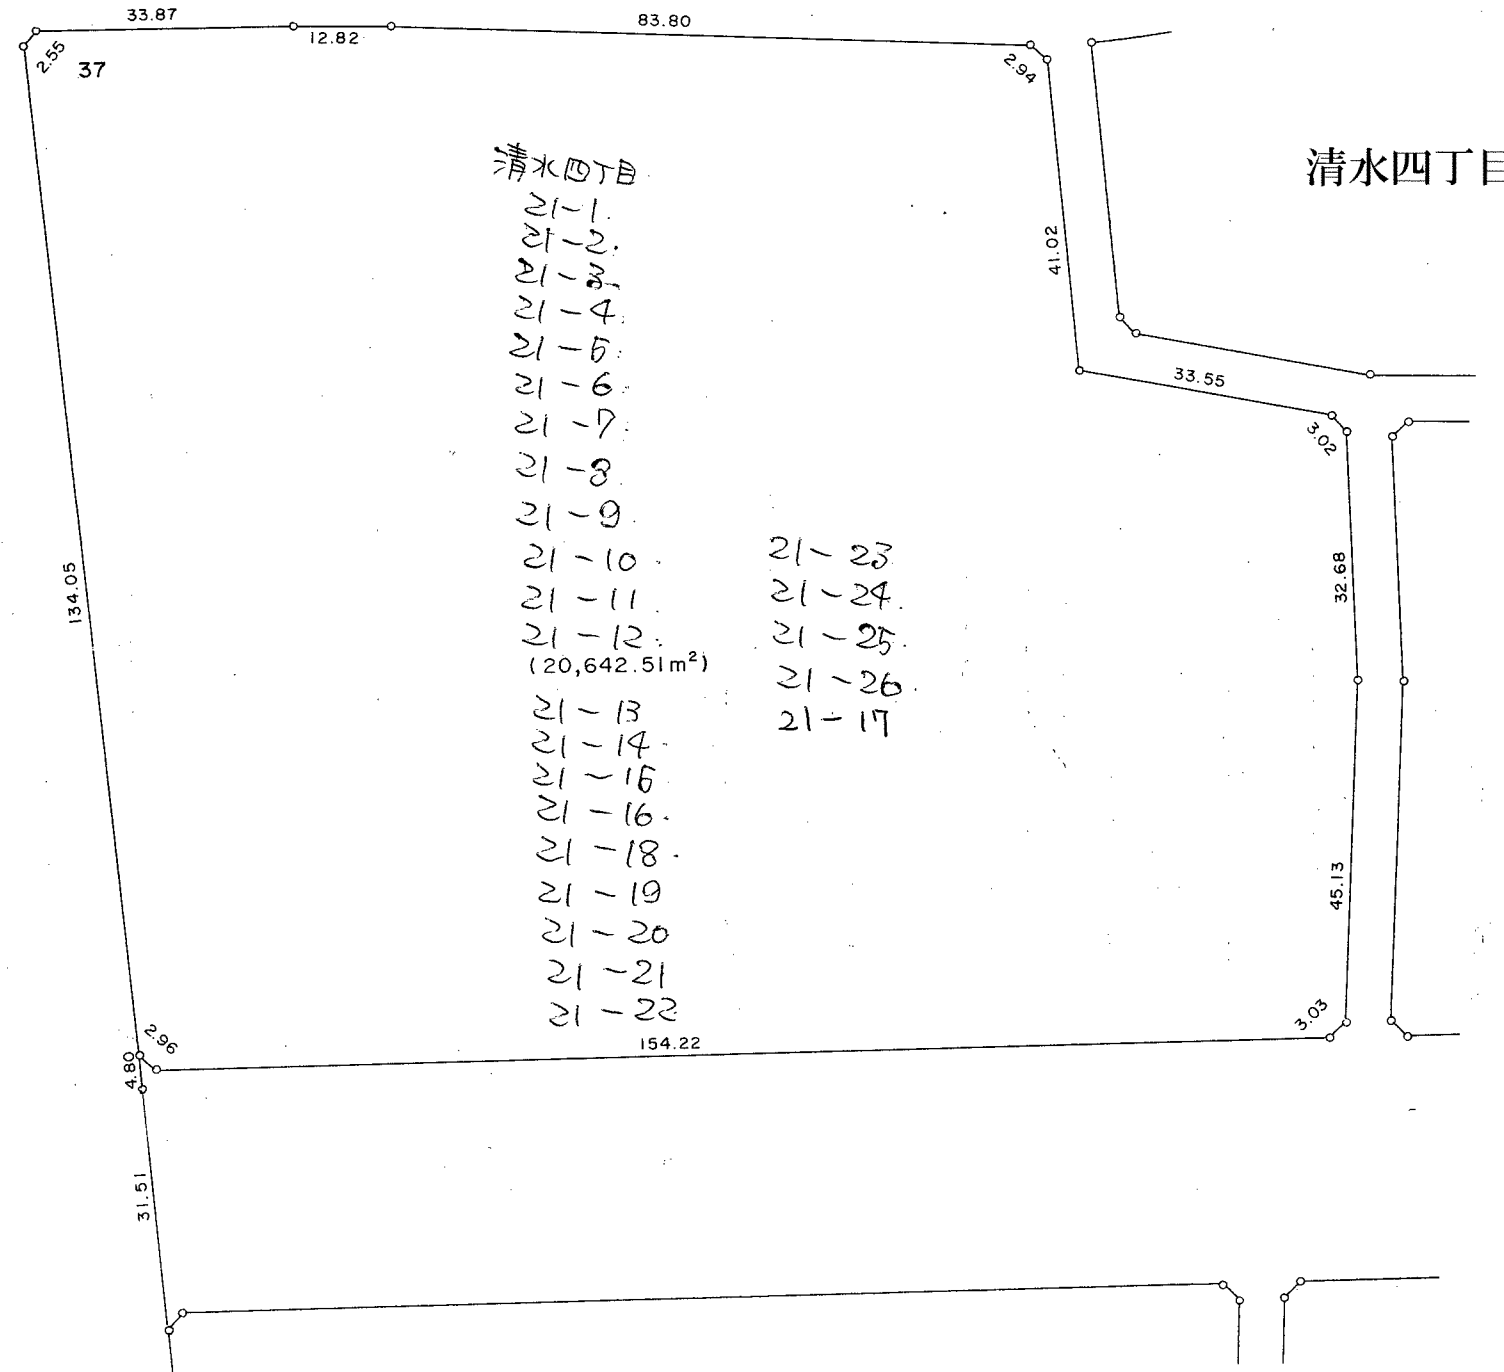

清水四丁目