戦災復興
土地区画整理事業

単位：m

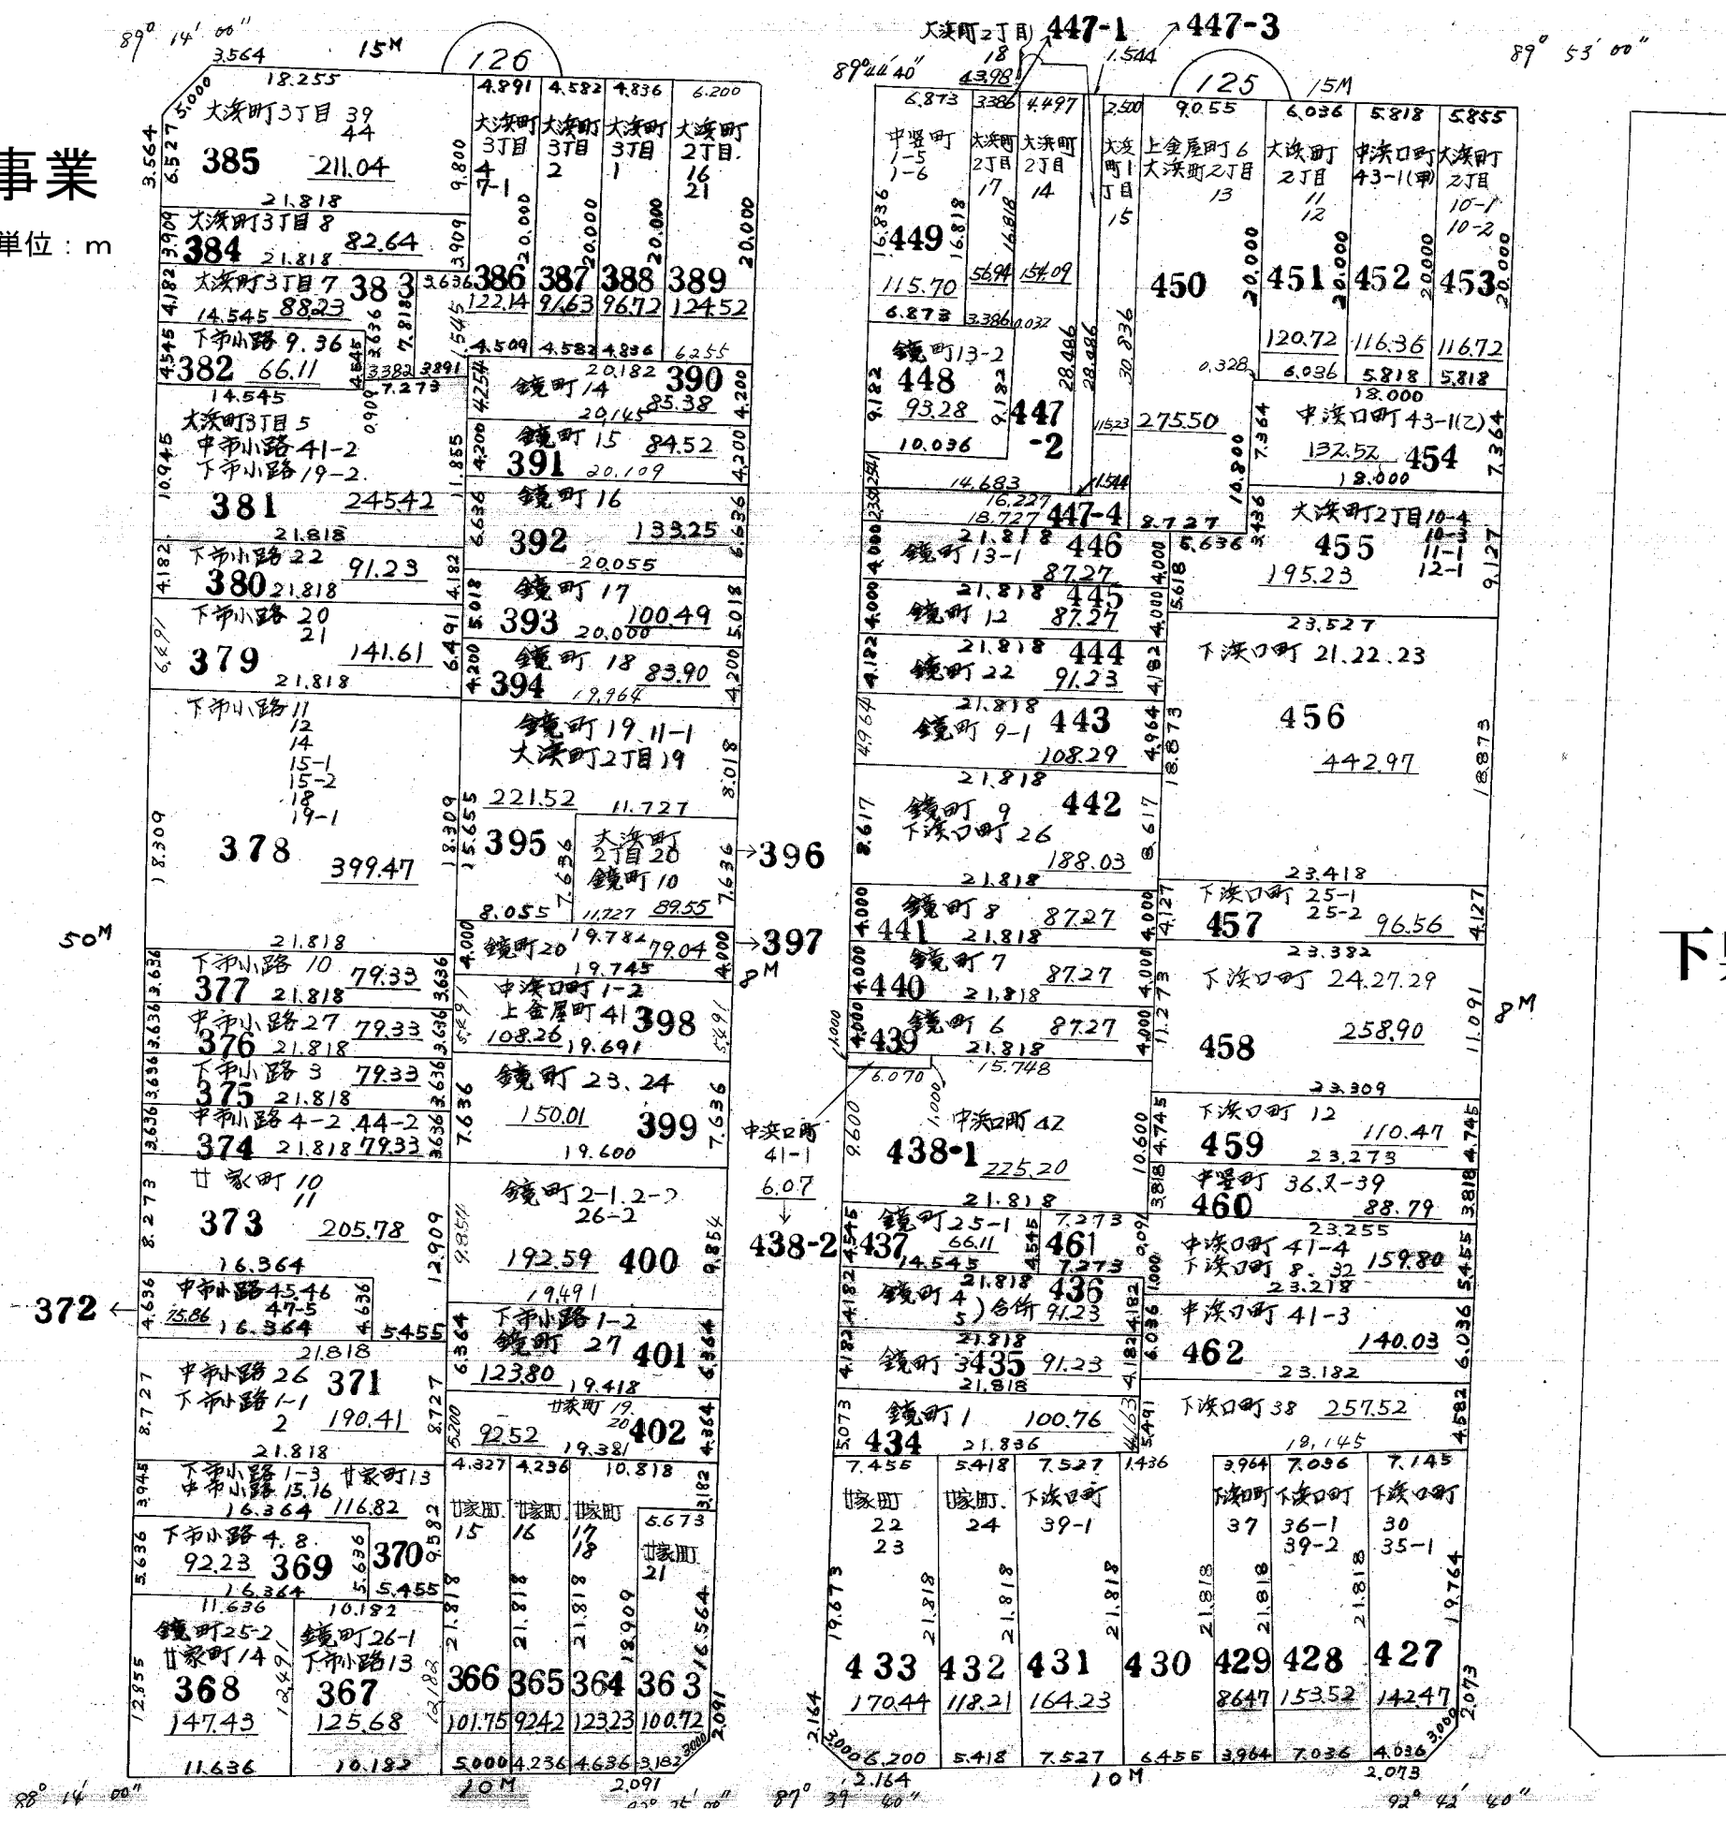

125
126

下呉服町

125
126

H-7