


戦災復興土地区画整理事業

単位：m

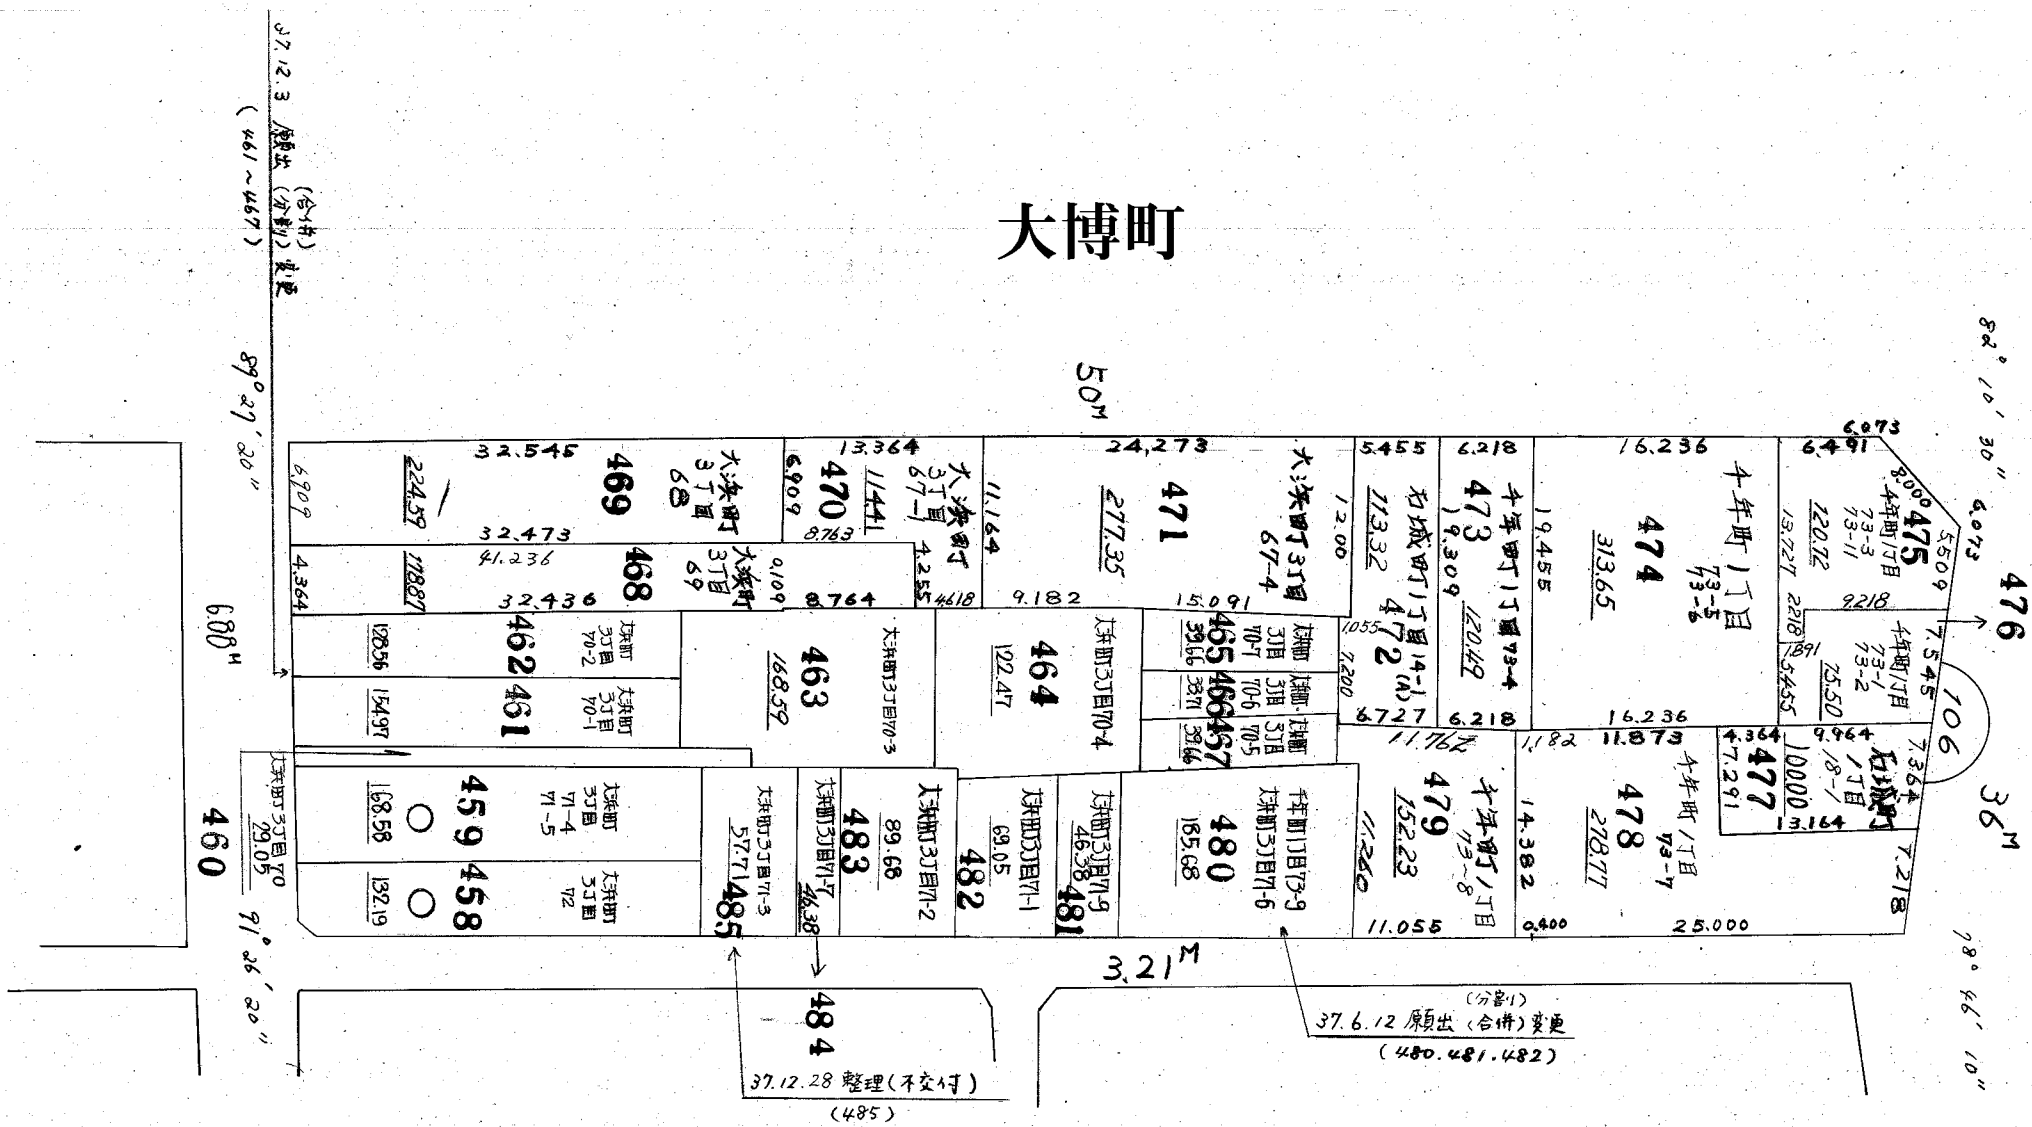

○...原図出