



S=1:500
単位 m

街区面積	9,363.58m ²
画地面積	9,363.56m ²

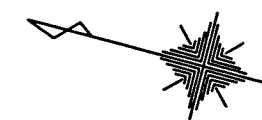

德永北

2号近隣公園

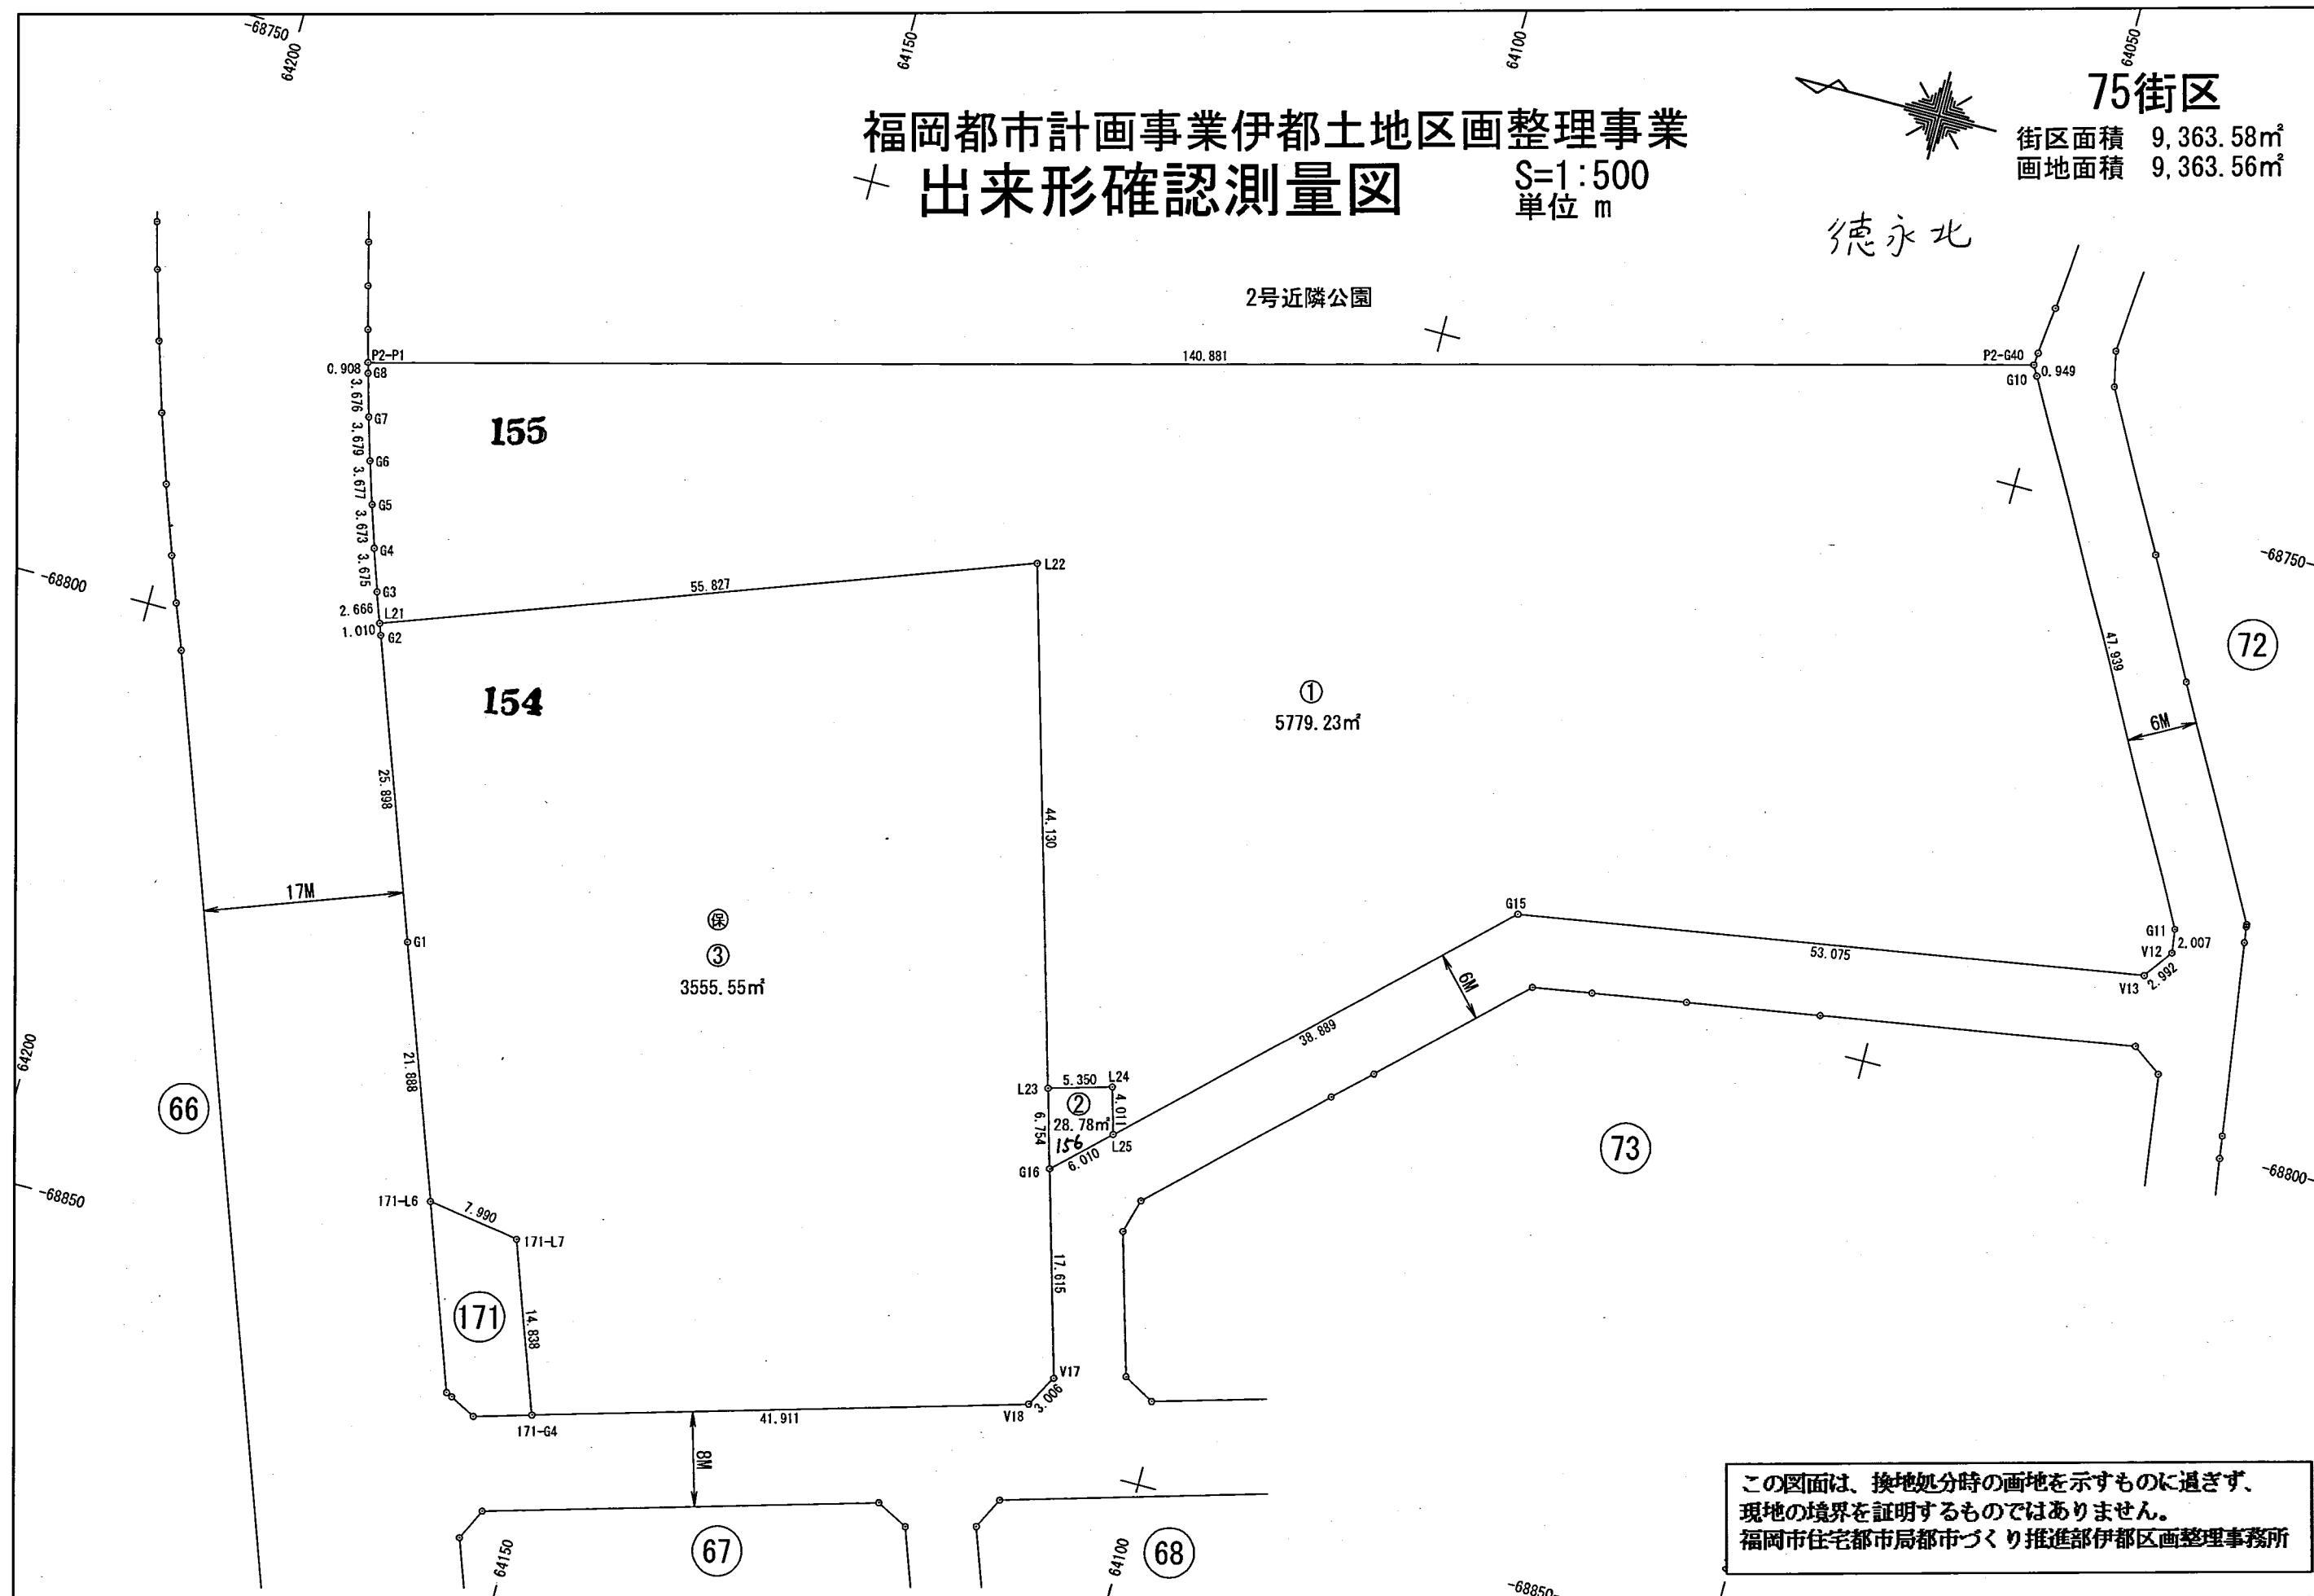

この図面は、換地処分時の画地を示すものに過ぎず、
 現地の境界を証明するものではありません。
 福岡市住宅都市局都市づくり推進部伊都区画整理事務所

平成26年1月

世界測地系