


S=1:500
單位 m

街区面積 2,504.48m²
画地面積 2,504.46m²

德永北

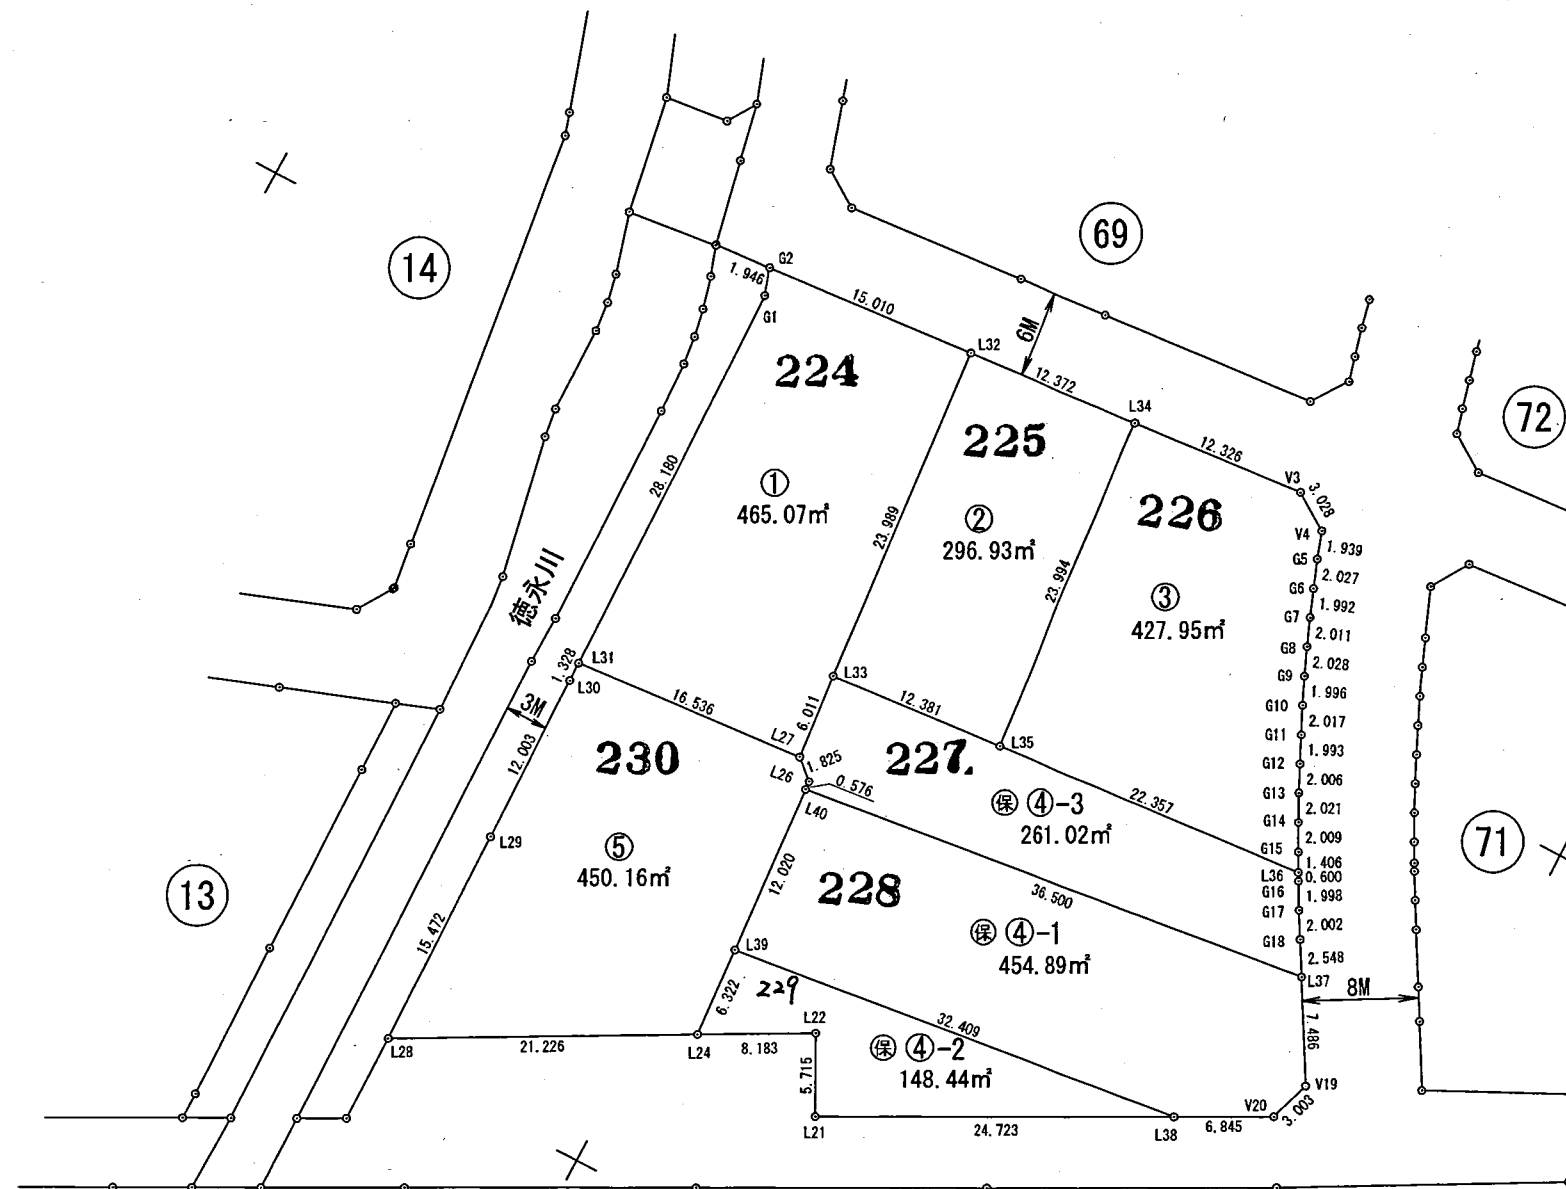

この図面は、換地処分時の画地を示すものに過ぎず、
 現地の境界を証明するものではありません。
 福岡市住宅都市局都市づくり推進部伊都区画整理事務所

平成26年
1月

世界測地系