【別紙２】

基準点等座標一覧表

測点名	X 座標	Y 座標
3-0010	62417.976	-53069.742
3-0012	62154.610	-53034.724
T1	62196.740	-53088.797
T1-1	62214.062	-53107.814
T1-2	62176.081	-53103.047
T2	62236.530	-53140.111
T3	62157.777	-53113.479
T4	62111.696	-53146.633
T5	62143.100	-53195.612
T6	62181.590	-53169.471
T7	62206.416	-53165.357
T7-1	62221.246	-53154.499

座標求積表

地番	32				
No.	標識	Xn	Yn	辺長	点間No
KK1		62206.493	-53103.728	22.729	KK2
KK2		62220.989	-53121.235	21.006	FK3
FK3		62204.821	-53134.645	11.100	FK4
FK4		62211.906	-53143.190	11.259	KK5
KK5		62219.102	-53151.849	19.005	KK6
KK6		62203.330	-53162.453	14.120	FK7
FK7		62189.491	-53159.649	12.179	KK8
KK8		62179.393	-53166.457	33.939	KK9
KK9		62160.455	-53138.293	0.748	KK10
KK10		62161.078	-53137.879	10.749	KK11
KK11		62169.994	-53131.876	20.071	KK12
KK12		62158.788	-53115.225	23.151	KK13
KK13		62178.005	-53102.315	19.282	FK14
FK14		62190.326	-53117.147	21.011	KK1
			倍面積	5000.036646	
			面積	2500.0183230	
			地積	2500.01 ㎡	

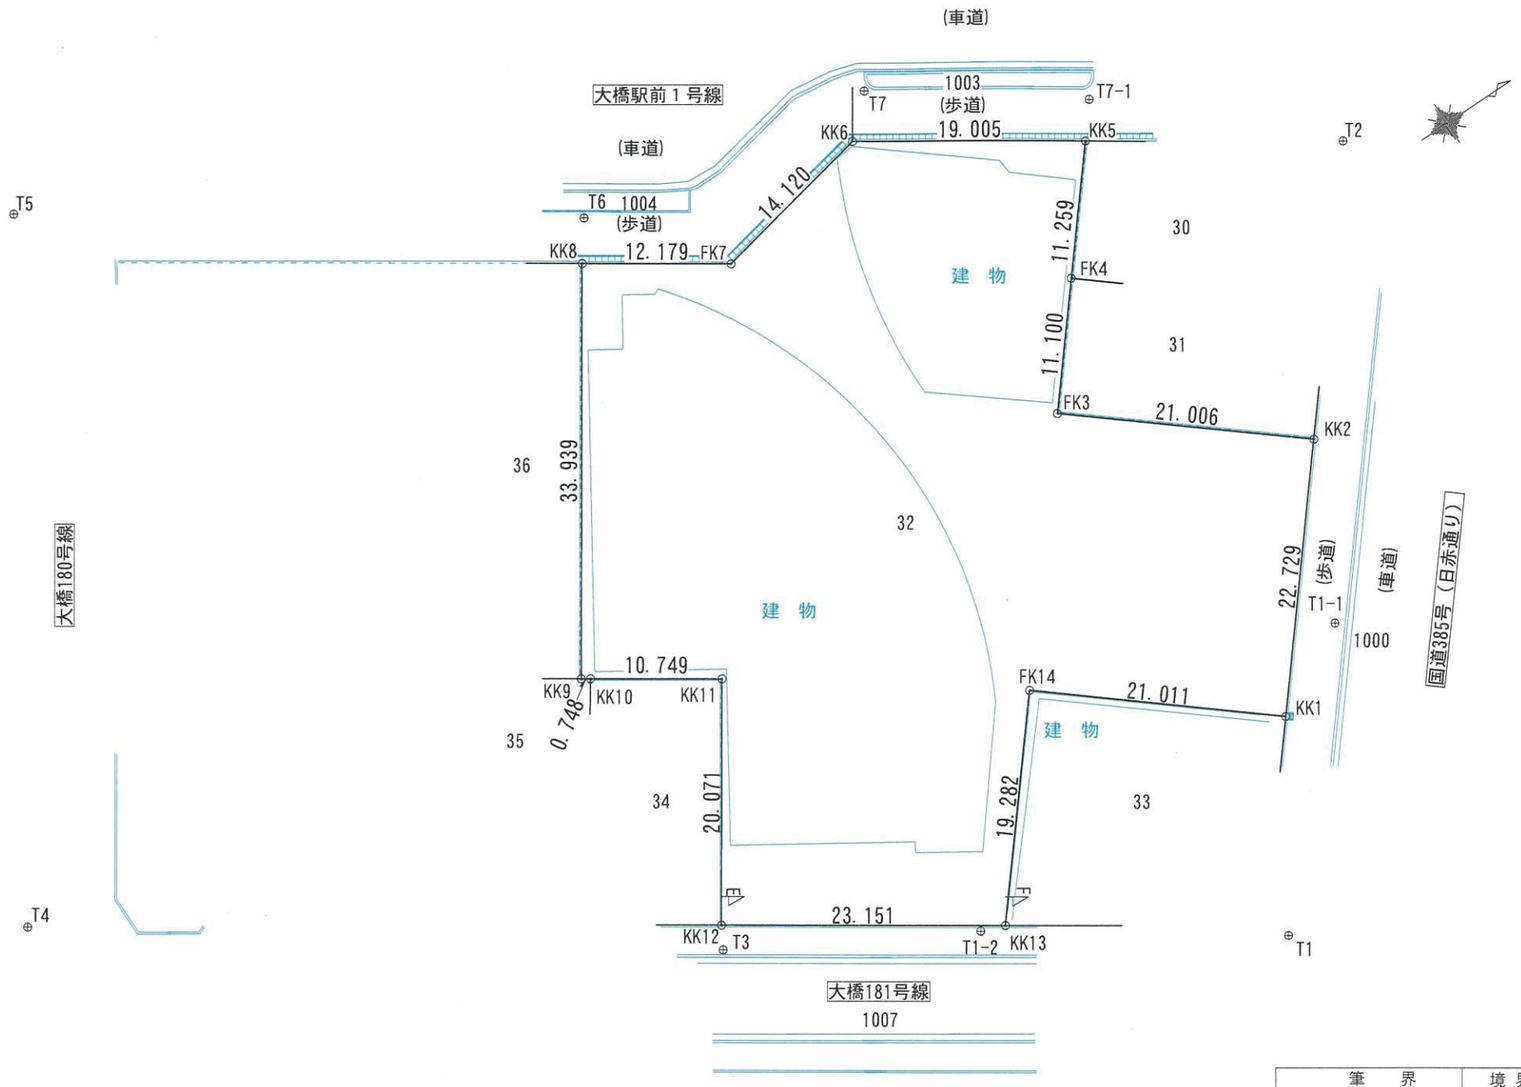

筆界	境界標の種類
KK1,KK2,KK5,KK6,KK8 KK9,KK12,KK13	金属標（既）
KK10	金属鋲（既）
KK11	コンクリート杭（既）
FK3,FK4,FK7,FK14	金属標（新）

委託業務名	南区大橋一丁目地内土地確定測量　図面作成業務委託	作成者	一般社団法人　福岡市公共嘱託登記土地家屋調査士協会 担当会員　番号 008　平崎 悟 会員事務所　TEL 092-732-6090　FAX 092-401-9292	縮尺　1：500	確定測量図 （世界測地系・平面直角座標系Ⅱ）
委託場所	福岡市南区大橋一丁目地内			令和３年９月２８日作成	