福岡市小学校給食調理等業務委託　学校別仕様書（愛宕小学校）

１　履行場所

福岡市立愛宕小学校（福岡市西区愛宕４丁目１５番１号）
電話番号　０９２－８８２－０２６４

２　給食調理施設等の概要

・校舎：４階建（１階給食室，１階～４階の配膳室を使用）
・ウェットシステム／ドライ運用
・貸付施設等については「貸付施設等一覧表」（別表）のとおり。
・教室の配置図及び給食室の平面図については，添付の図面のとおり。
・空調設備
調理室用天吊型スポットエアコン（ 有 ・ 無 ）
控室用エアコン（ 有 ・ 無 ）
※変更が生じた場合はその都度通知する。

３　給食時間等

１２時１５分から１３時００分まで（火曜時制：１２時００分から１２時４５分）
・年度当初は上記時間とし，以後，変更がある場合は，協議のうえ調整する。
・学校行事及び短縮授業等により臨時的に時間を変更する場合は，その都度指示する。

４　予定給食実施日数　　１９５日

・各月の給食実施日数は，「学校給食年間実施計画表」（様式１）により通知する。
・このほか，長期休業中等に，定期清掃業務等を行うこととする。

５　予定調理食数　　６３２食

・年度当初の基本調理食数及び内訳は「学級別基本調理食数一覧表（年度当初)」（様式２）により通知する。
・変更が生じた場合は，その都度「学級別基本調理食数一覧表（変更)」（様式２）により通知する。

【内訳】

学年等	配缶数等	調理食数	アレルギー除去食数（内数）
１学年	３学級	９０食	―食
２学年	３学級	８１食	―食
３学年	３学級	９９食	―食
４学年	３学級	１０７食	２食
５学年	３学級	１１２食	２食
６学年	３学級	１１２食	―食
特別支援学級	―学級	―食	―食
職員室・事務室	１箇所	３０食	―食
検　食	１箇所	１食	―食
その他	―箇所	―食	―食
合　計	１８学級・２箇所	６３２食	４食

※アレルギー除去食数は調理食数の内数
※特別支援学級在籍児童の給食は交流学級に配食する。

６　食缶・食器具等の運搬及び回収方法

食缶・食器具等の運搬及び回収方法は共通仕様書，福岡市学校給食衛生管理マニュアル及び以下のとおりとするが，学級編制の変更，校舎の工事等に伴い変更が必要な場合，発注者は運搬及び回収方法を変更することができる。この場合において，変更後の運搬及び回収方法は，変更判明後，速やかに受注者に指示するものとする。

・ 除去食は，氏名・除去食品名を明記のうえ，給食カウンターに置くこと。
・ 職員室・事務室分については，給食室カウンターに置くこと。

７　廃棄物（残滓等）の処理方法

廃棄物の種類		収集日	処理方法
可燃物		毎　日	・指定のごみ袋に入れて，学校の指定場所に運ぶ。
不燃物 （空缶等）		週１回 （木曜）	・指定のごみ袋に入れて，学校の指定場所に運ぶ。 ・空缶については，上下底を缶切りで落とし，潰すこと。
資源物	牛乳パック	毎　日	・可燃物として処理する。 ・飲み残しがあるもの，未開封のものについては，開封して処理する。
	段ボール等	環境局が 指定する日	・学校の指定場所に運び，できるかぎりリサイクルする。 ※物資の納入業者による引き取りが可能なものは引き取りとする。
	空きびん	環境局が 指定する日	・中をすすいだ後，透明な袋に入れて，リサイクルボックスに運ぶ。
その他	使用済油	不定期	・一斗缶に入れ，使用済油置場に保管する。

※上記以外の廃棄物については，その都度指示する。
※収集日等に変更が生じた場合は，その都度指示する。

８　特別給食等

内　容	回　数	実施予定時期等
給食試食会	１回／年	１０月（対象者：希望する保護者４０名程度） ※自然教室等、給食中止学年がある日に実施。

※上記以外について，必要がある場合はその都度協議する。

９　学校行事への出席依頼

行事名	実施予定日	出席者
始業式	４月　７日（水）	従事者全員
入学式	４月１２日（月）	業務遂行責任者または業務遂行副責任者を含む１人以上
運動会	５月１５日（土） ※予備日５月１９日（水）	
給食週間	１月後半	
卒業式	３月（未定）	

※上記以外について，必要がある場合はその都度協議する。

１０　留意事項

（１）パンについて

・家庭への持ち帰りを可としているため，残滓の取り扱いについては学校長の指示に従うこと。

（２）給食室への入室方法等

・給食室への入退室方法等については，学校長の指示に従うこと。

（３）車両の駐車等

・受注者は，原則として車両を校内に駐車してはならない。

※校内に駐車する必要がある場合は，空きスペースの状況に応じて別途学校長と協議すること。

別表（1）

貸付施設等一覧表（備品）

学校名　愛宕小学校

No.	品名	数量	備考
1	回転釜	5	
2	攪拌機	1	
3	球根皮むき機	1	
4	野菜裁切機	1	
5	サラダ用冷蔵庫	1	
6	牛乳用冷蔵庫	2	両開き1、片面開き1
7	原材料用冷蔵庫	1	
8	原材料用冷凍庫	1	
9	食缶消毒保管庫	1	
10	食器消毒保管庫（小）	1	
11	食器消毒保管庫（大）	1	
12	食器洗浄機	1	
13	包丁まな板消毒保管庫	1	
14	真空冷却機	1	
15	スチームコンベクションオーブン	0	
16	保存食用冷凍庫	1	
17	金網ザル（蒸しザル）	2	
18	作業台	1	
19	水切り台	2	
20	平置台	5	
21	ドライ台車	3	
22	調理台（固定）	1	
23	シンク（移動）	1	
24	シンク（2槽）	1	
25	シンク（3槽）	1	
26	下処理室シンク	1	
27	リフト用運搬車	3	
28	デジタル自動はかり（20kg）	2	
29	台はかり（2kg）	1	
30	エアコン	1	
31	キャビネット（ロッカー）	7	
32	洗濯機	1	
33	衣類乾燥機	1	
34	控室用冷蔵庫	1	
35			
36			
37			
38			
39			
40			

別表（2）

貸付施設等一覧表（消耗品）

学校名　愛宕小学校

No.	品名	備考
1	泡立て器（小）	
2	泡立て器（大）	卵用
3	お玉	
4	かぎ玉	
5	かぎひしゃく	
6	しゃもじ	
7	缶切（小）	
8	温湿度計（調理室用）	
9	温湿度計（物資用）	
10	卓上コンロ	
11	脚立	
12	ゴムべら（小）	
13	ゴムべら（大）	
14	しゃもじ	
15	ひしゃく（ステン）	
16	スパテラ	
17	ソースポット	
18	やかん	
19	たらい（サラダ用）	
20	たらい（下処理用）	
21	たらい（肉用）	
22	たらい（調理用）	
23	調理用アルミ食器	
24	調理用ザル	
25	調理用食缶（小）	
26	調理用食缶（大）	
27	調理用ボール（小）	
28	調理用ボール（中）	
29	調理用ボール（大）	
30	取っ手付きザル	
31	トング（小）	
32	トング（大）	
33	パン箱	
34	ピーラー	
35	柄付き網（揚げ物用）	
36	ひしゃく（アルミ）	
37	ホワイトボード	
38	フードプロセッサー	
39	番重（真空冷却機用）	
40	バット	


別表（2）

貸付施設等一覧表（消耗品）

学校名　　愛宕小学校

No.	品名	備考
41	まな板渡し	
42	両手鍋	
43	油こし器	
44	油こし器用食缶	
45	お椀	
46	飯椀	
47	平皿	
48	食器かご（小）	
49	食器かご（大）	
50	スプーン	
51	スプーンかご	
52	フォーク	
53	フォークかご	
54	食缶　6L	
55	食缶　8L	
56	食缶　10L	
57	食缶　14L	
58	ボール（小）	
59	ボール（中）	
60	ボール（大）	
61	敷き網	
62	除去食名札	
63	除去食用食器	
64	肉用蓋つき容器	
65	配膳用盆	
66	調理用食缶（中）	
67	缶切り機	
68		
69		
70		
71		
72		
73		
74		
75		
76		
77		
78		
79		
80		

小 －１１８

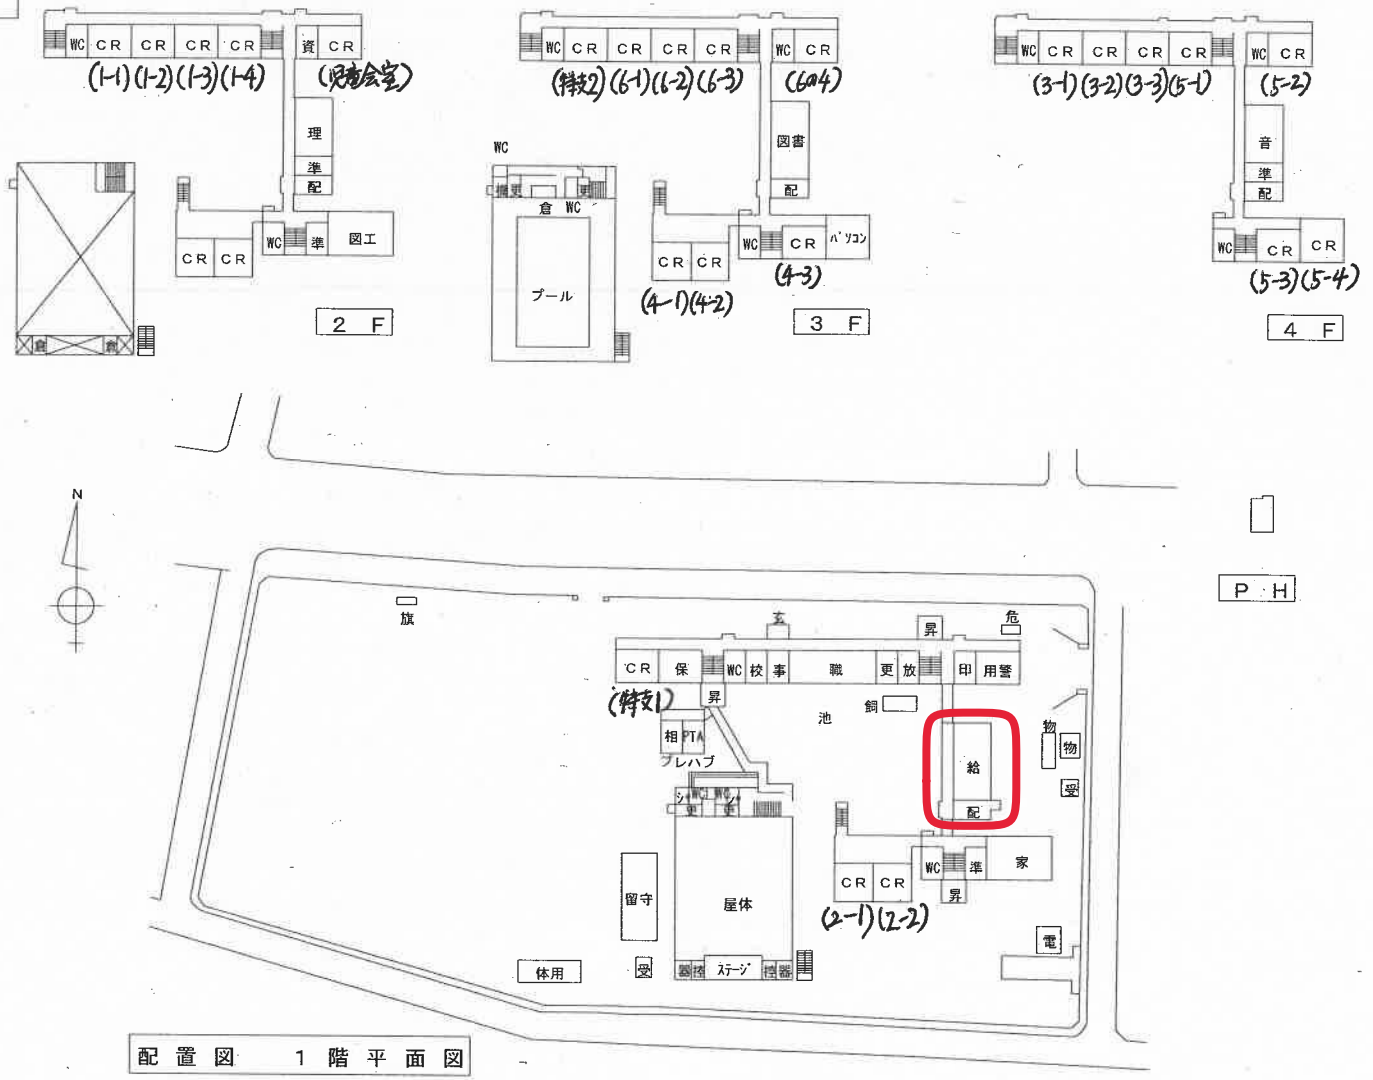

配置図　１階平面図

年度	学級数
20	24
21	24
22	24
23	25(1)
24	25(1)
25	24(1)
26	24(1)
27	24(1)
28	25(2)
29	24(1)
30	23(1)
31	23(2)
32	
33	24(2)
34	
35	
36	
37	
38	
39	
40	

区分	室数
ＣＲ	25
理科	1
音楽	1
図工	1
家庭	1
図書	1
視聴覚	
ＰＣ	1
多目	


水処理施設：なし
空調：直工（交通）

市名	福岡市	縮尺	1/1000	学校名	愛　岩　小	用途地域	第２種住居

運動場面積
5,300

敷地面積	14,958
開校年月日	S54.4.1
学校番号	小－１１８

改修後

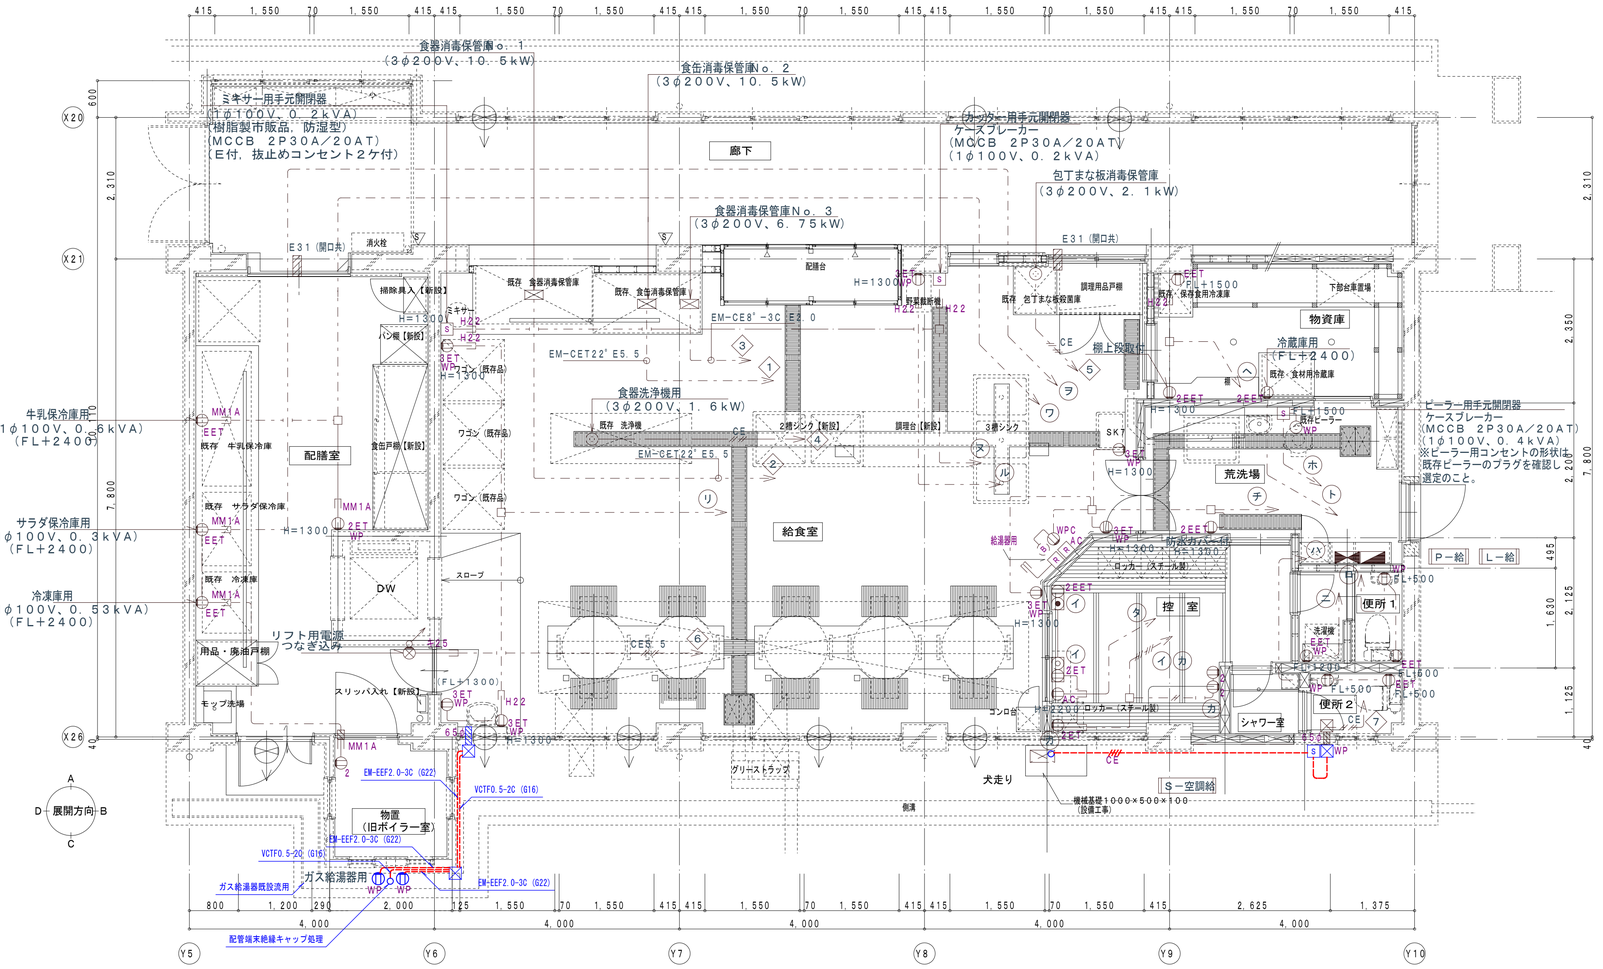

改修後　１階給食室平面詳細図

特記事項

１．凡例


記号	名称	備考
（電灯コンセント設備）		
	分電盤	結線図参照（鋼板製屋内壁掛型）
	動力盤	結線図参照（鋼板製屋内壁掛型）
S	手元開閉器（市販品）	ＭＣＣＢ２Ｐ２０Ａ×１
		樹脂製露出，防湿型
	埋込コンセント	２Ｐ１５Ａ×１　（金属プレート）
2	埋込コンセント	２Ｐ１５Ａ×２　（金属プレート）
2ET	埋込コンセント	２Ｐ１５Ａ×２，ＥＴ付　（金属プレート）
E	埋込コンセント	２Ｐ１５Ａ×１Ｅ付　（金属プレート）
EET	埋込コンセント	２Ｐ１５Ａ×１Ｅ・ＥＴ付　（金属プレート）
2EET	埋込コンセント	２Ｐ１５Ａ×２Ｅ・ＥＴ付　（金属プレート）
K	埋込コンセント	２Ｐ１５Ａ×２　（金属製カバープレート付）
WP	防水コンセント	２Ｐ１５Ａ×１
EETWP	防水コンセント	２Ｐ１５Ａ×１Ｅ・ＥＴ付
2EETWP	防水コンセント	２Ｐ１５Ａ×２Ｅ・ＥＴ付
3ETWP	防水コンセント	２Ｐ１５Ａ×３ＥＴ付
3ETWP	防水コンセント（扉風機用）	２Ｐ１５Ａ×３ＥＴ付
WPC	防水コンセント	２Ｐ１５Ａ×１ＥＴ付　入線機能付
WP	防水コンセント	２Ｐ１５Ａ×１ＥＴ付　引掛型
2ELK	埋込コンセント	２Ｐ１５Ａ×２，Ｅ付ＬＫ
	埋込コンセント	３Ｐ２５０Ｖ２０Ａ×１，Ｅ付ＬＫ
AC	エアコン用埋込コンセント	２Ｐ１５Ａ／２０Ａ兼用（Ｅ・ＥＴ付）１２５Ｖ　（金属プレート）
2ET	複合コンセント	コンセント：２Ｐ１５Ａ×２，ＥＴ（強電，弱電一体型金属プレート）
		ＴＶ：２端子型　双方向，セパ付
2EET	複合コンセント	コンセント：２Ｐ１５Ａ×２，ＥＥＴ(強電，弱電一体型金属プレート)
		ＴＥＬ：６極４芯ＭＪ，セパ付
WP	防雨入線カバー	
B	電話用増幅スピーカ	ノボル電気製作所ＦＨ－６９２相当品（取付け，調整迄本工事）
R	給湯器リモコン用ボックス	機器の供給取付調整は機械工事，ボックス・配管は本工事
（共　通）		
	位置ボックス	金属カバープレート付（天井内―丸）
	位置ボックス	金属カバープレート付（壁―角）
	プルボックス	ＳＳ２００ｘ２００ｘ２００，メラ焼き
WP	プルボックス	ＳＳ２００ｘ２００ｘ２００ＷＰ－ＳＵＳ，メラ焼き
	壁貫通補修	ダイヤモンドカッター，貫通径は傍記
	防火区画貫通処理	既設開口利用
	天井・壁いんぺい配管配線	
	床いんぺい配管配線	
	天井ころがし配線	
	露出配管配線	
	引下げ部　ＰＦ管保護	
MM	引下げ部　メタルモール管保護	
H*	引下げ部　ＨＩＶＥ管保護	＊は配管サイズ
（既設*）	引下げ部　既設管保護	＊は配管サイズ
２．配線サイズ		
ａ）動力設備		保護配管
CE	CE3.5-4C	ＨＩＶＥ22
CE5.5	CE5.5-4C	ＨＩＶＥ28
CE	CE3.5-4C	Ｇ28
ｂ）コンセント設備		
	EM-EEF2.0-2C	ＰＦ16
	EM-EEF2.0-3C	ＰＦ22
	EM-EEF2.0-3Cx2	ＰＦ22
	EM-EEF2.0-3C	Ｇ22
	記載	Ｇ16
３．注　記		
１）二重天井内はケーブル配線とする。壁引下げは配管（ＰＦ管）保護とする。		
２）コンクリートブロック部分は隠ぺい配管配線とする。		
３）既設壁のケーブル引下げは、メタルモールにて保護とする。		
但し、給食室等作業場内に於いては鋼管（Ｇ管）保護とする。		
４）給食リフトの電源接続は逆相になりやすい為、相の確認を確実に行う事。		
５）防火区画貫通処理は原則、既設開口利用とする。		
ただし、「（開口共）」と記載がある場合は貫通手間を含むものとする。		

給食室分電盤　Ｌ-給　回路表（コンセント）

給食室分電盤（Ｌ-給）回路表

回路番号	負荷名称	負荷容量	備考
イ	控室，ガス給湯器	１φ１００Ｖ　３００ＶＡ	
ロ	将来便座用コンセント	１φ１００Ｖ　１，２００ＶＡ	
ハ	エアコン	１φ１００Ｖ　１，５００ＶＡ	
ニ	洗濯機	１φ１００Ｖ　５００ＶＡ	
ホ	ピーラー用電源	１φ１００Ｖ　４００ＶＡ	手元開閉器へ電源供給
ヘ	冷凍庫	１φ１００Ｖ　６５０ＶＡ	
ト	冷蔵庫	１φ１００Ｖ　２００ＶＡ	
チ	給食室用多目的コンセント	１φ１００Ｖ　４００ＶＡ	
リ	給食室用多目的コンセント	１φ１００Ｖ　３００ＶＡ	
ヌ	カッター，ミキサー用電源	１φ１００Ｖ　１，２００ＶＡ	手元開閉器へ電源供給
ル	給食室用多目的コンセント	１φ１００Ｖ　１００ＶＡ	
ヲ	サラダ用保冷庫，冷凍庫他	１φ１００Ｖ　９３０ＶＡ	
ワ	牛乳保冷庫他	１φ１００Ｖ　７００ＶＡ	
カ	控室コンセント	１φ１００Ｖ　５００ＶＡ	
ヨ	予備		
タ	予備		

食器洗浄機電源廻り取付参考図

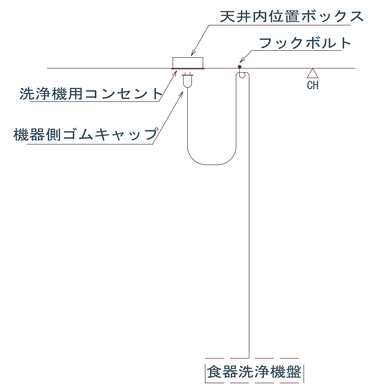

※食器洗浄機盤の電源用フックボルト位置は
洗浄機盤上部に取付けるよう現場で盤据付時の確認を行う。

※　図中の寸法はＡ１サイズ時の寸法とする

㈱共電創	担当	株式会社 タマキ設計	工事名 愛宕小学校校舎内部改造その他電気工事
施工完了：令和３年１１月 完成図		福岡市中央区草香江１丁目５番２２号 カサメント草香江２Ｆ TEL (092) 722-5355	精査 / 担当
			図面名 【改修後】 給食室・配膳室 動力・コンセント設備平面詳細図
			縮尺 A1－1/50 A3－1/100
			財政局アセットマネジメント推進部設備課 日付 R3. 2 E－28